


แบบแปลนรายละเอียดงานท่อ

สำหรับงานซ่อมแซมฉนวนหุ้มท่อในระบบท่อส่งน้ำเครื่องปรับอากาศ ชั้นใต้ดิน - ชั้น๕ อาคารวิจัยทางการแพทย์ และ
ซ่อมฉนวนใหม่ในระบบท่อส่งน้ำเครื่องปรับอากาศ อาคารวิจัยทางการแพทย์ ชั้น ๖-๙




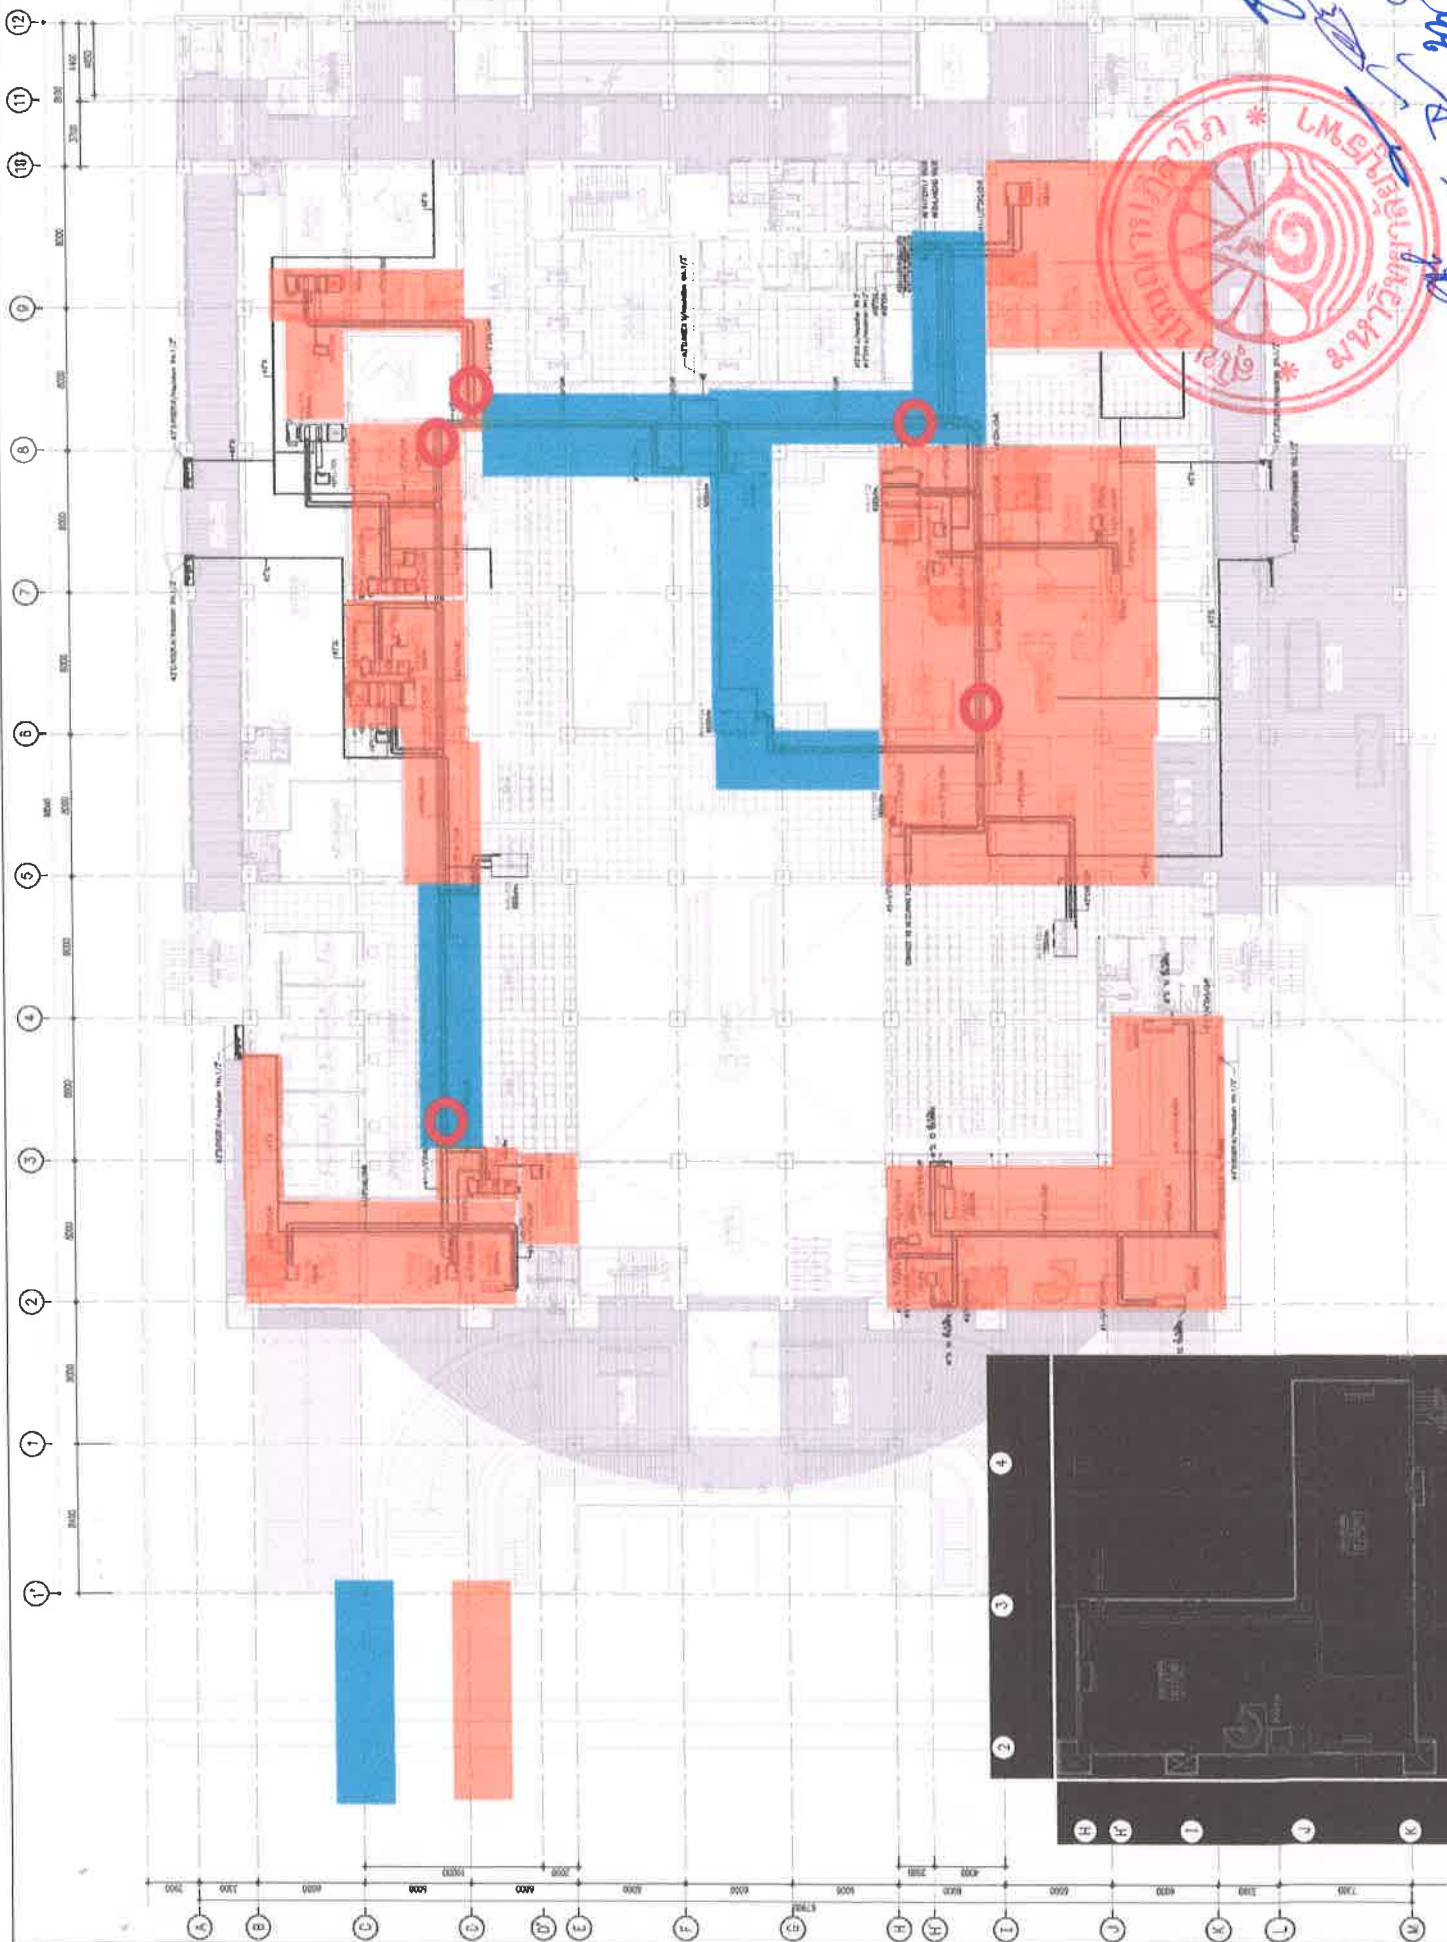





แปลนระบบท่อน้ำ ชั้น 1
SCALE 1:15000

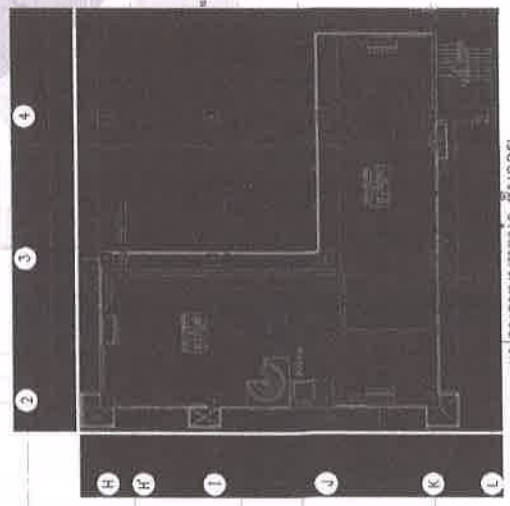

แปลนระบบท่อน้ำ ชั้นลอย
SCALE 1:15000

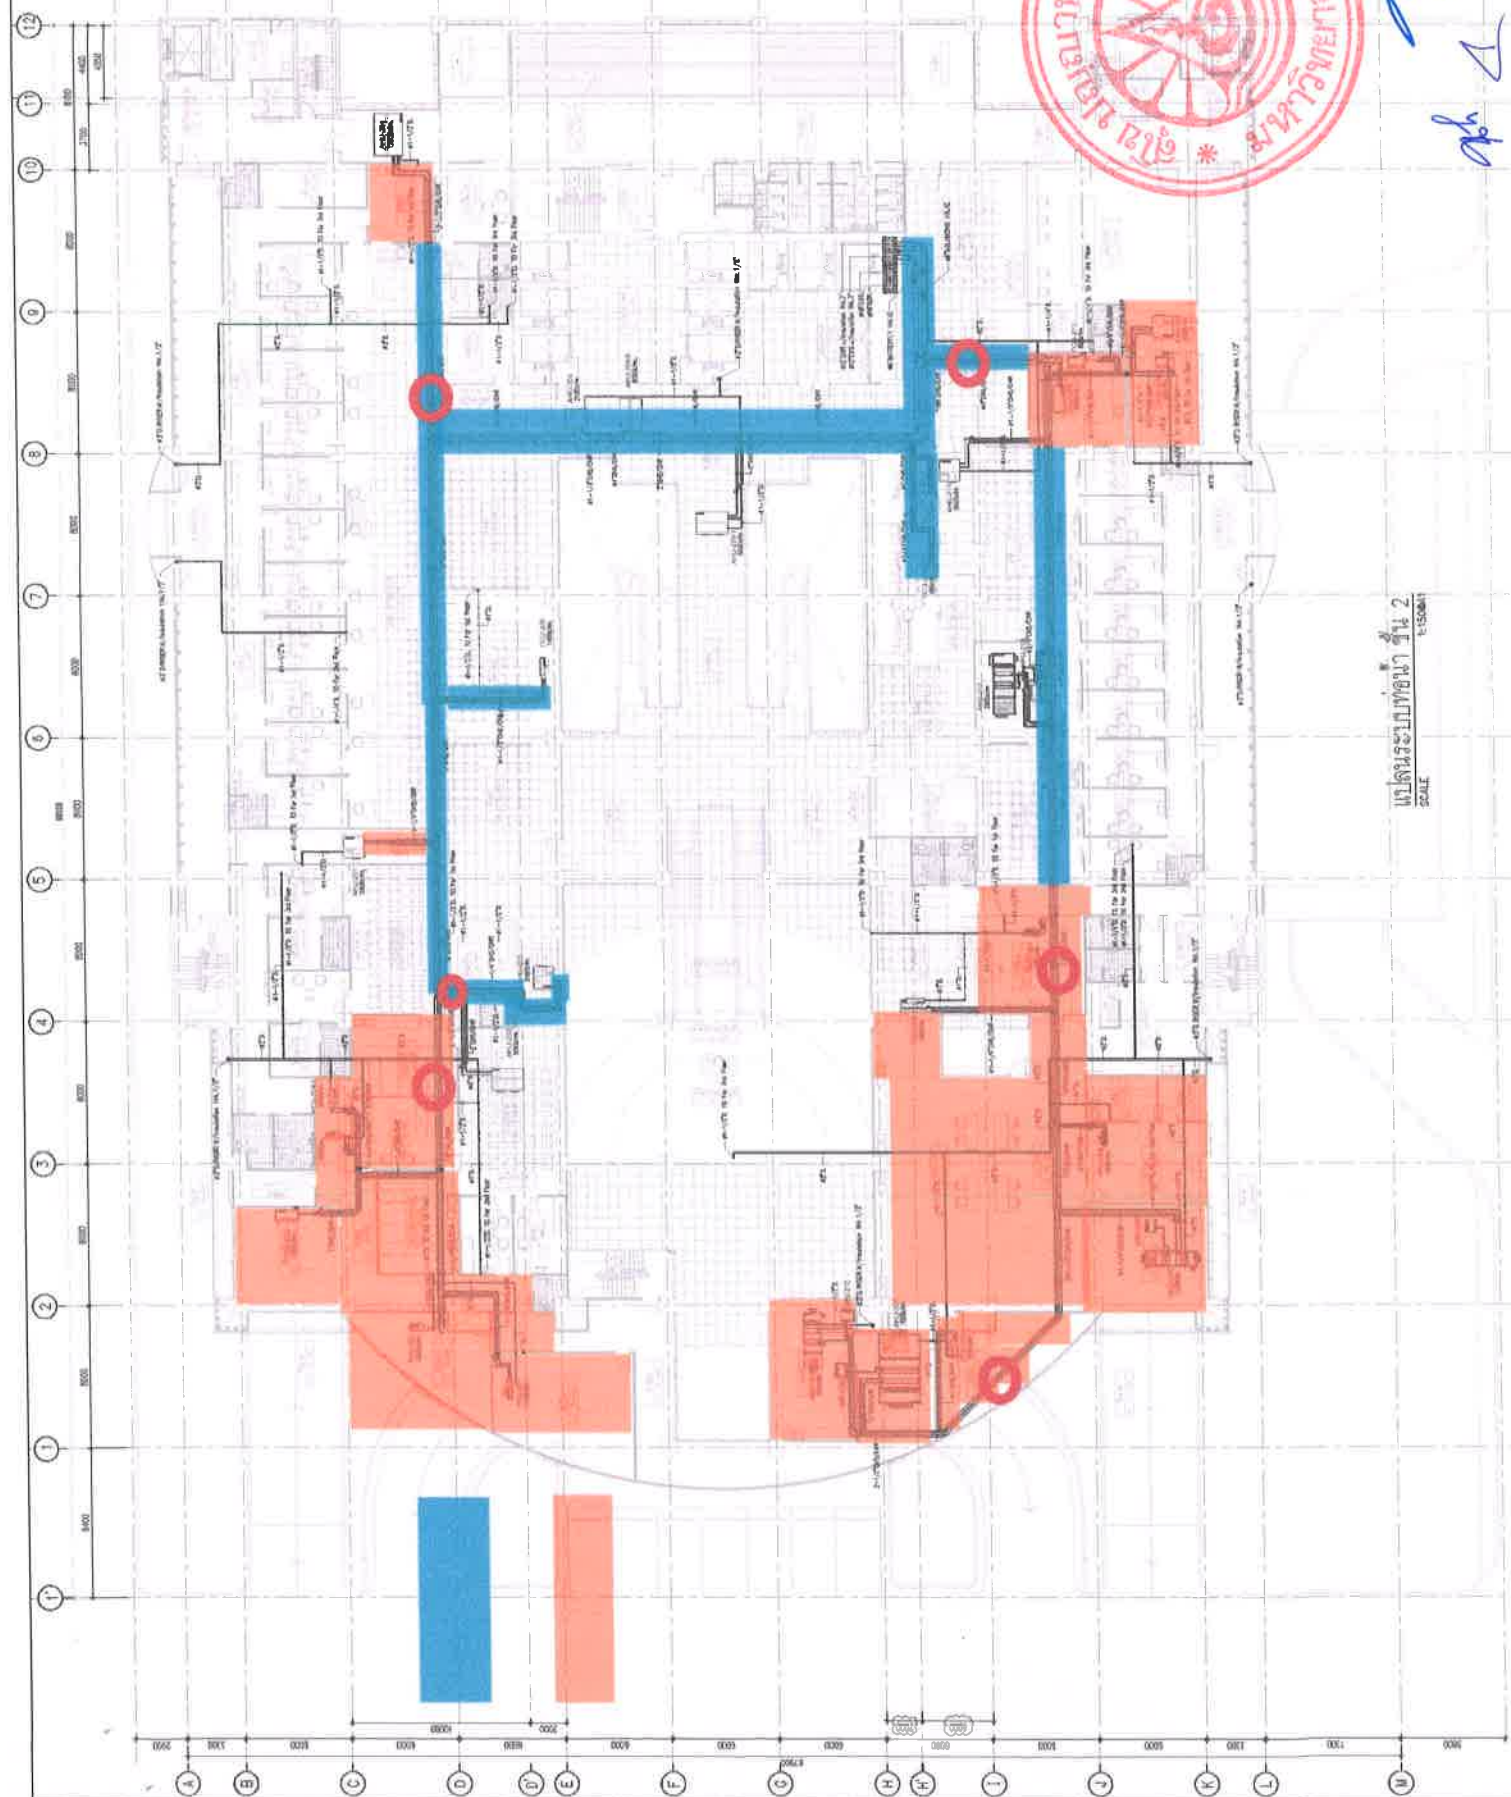


แปลนระบบท่อหน้า ชั้น 2
SCALE




AS BUILT DRAWING			

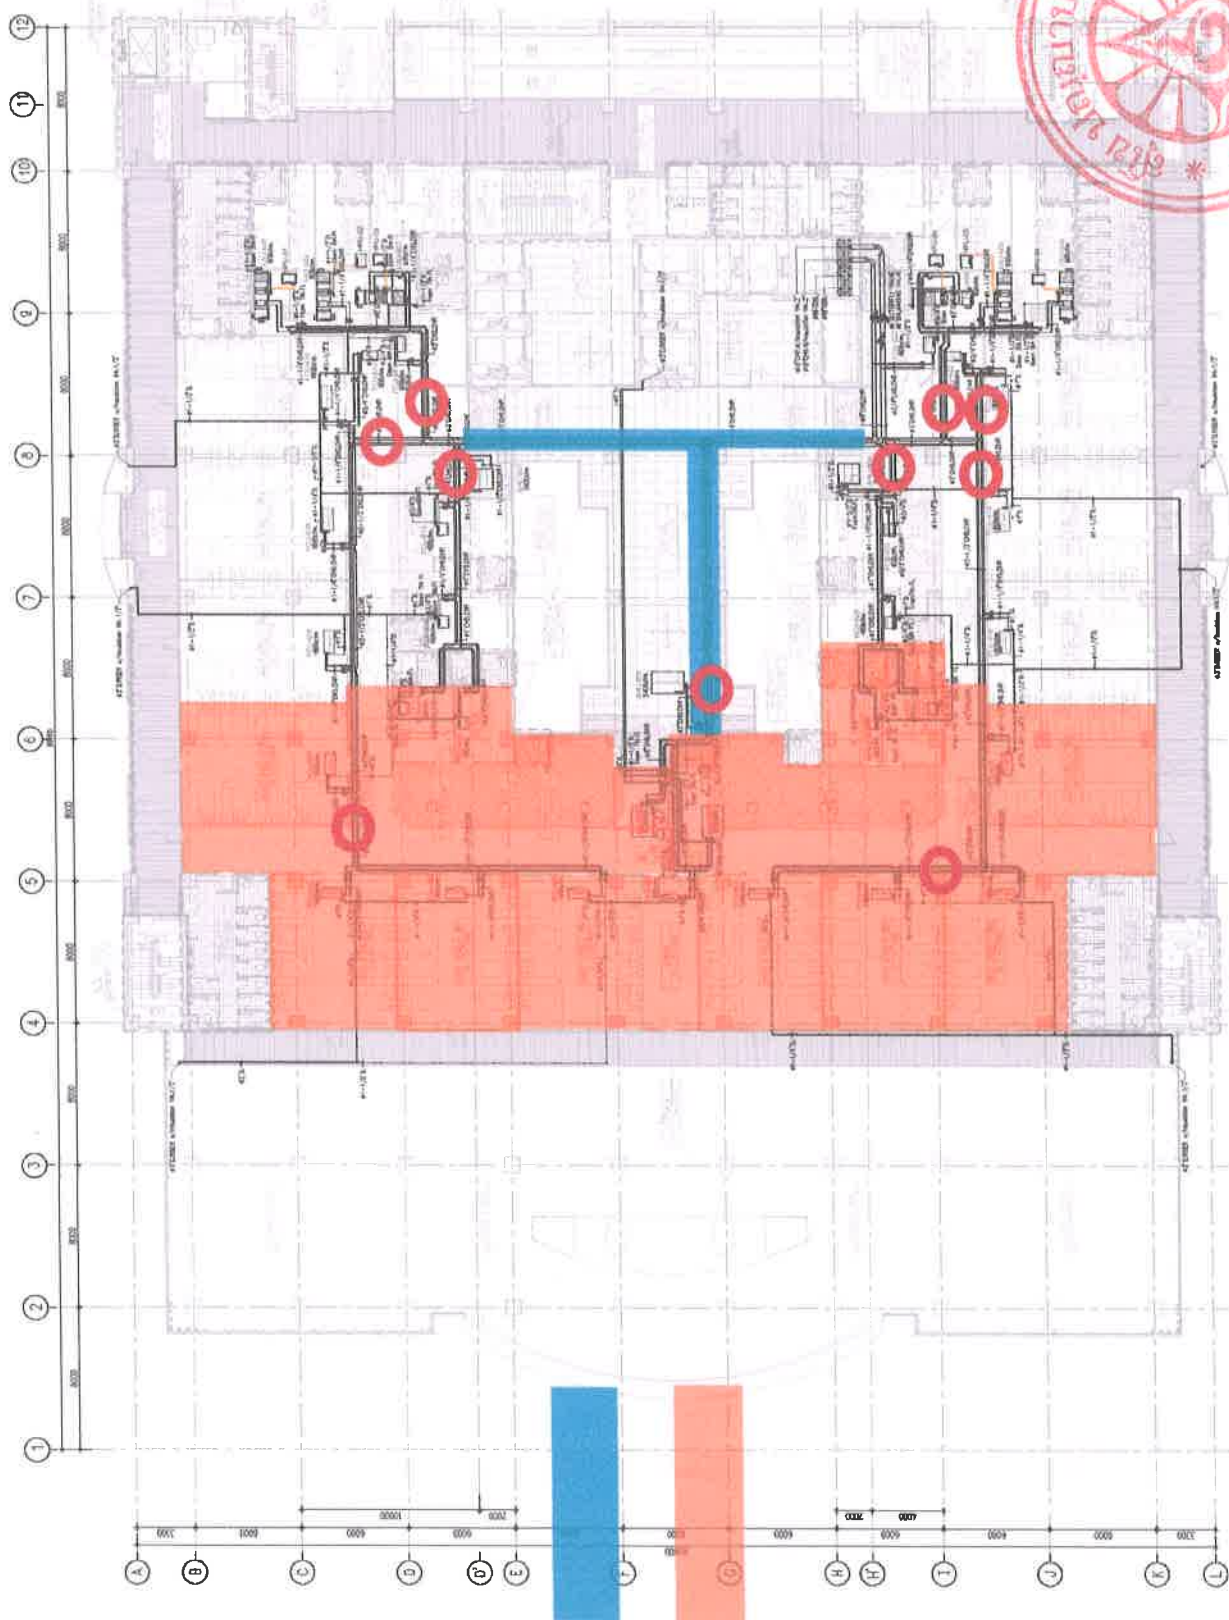



SCALE 1:15000



AS BUILT DRAWING

[illegible]

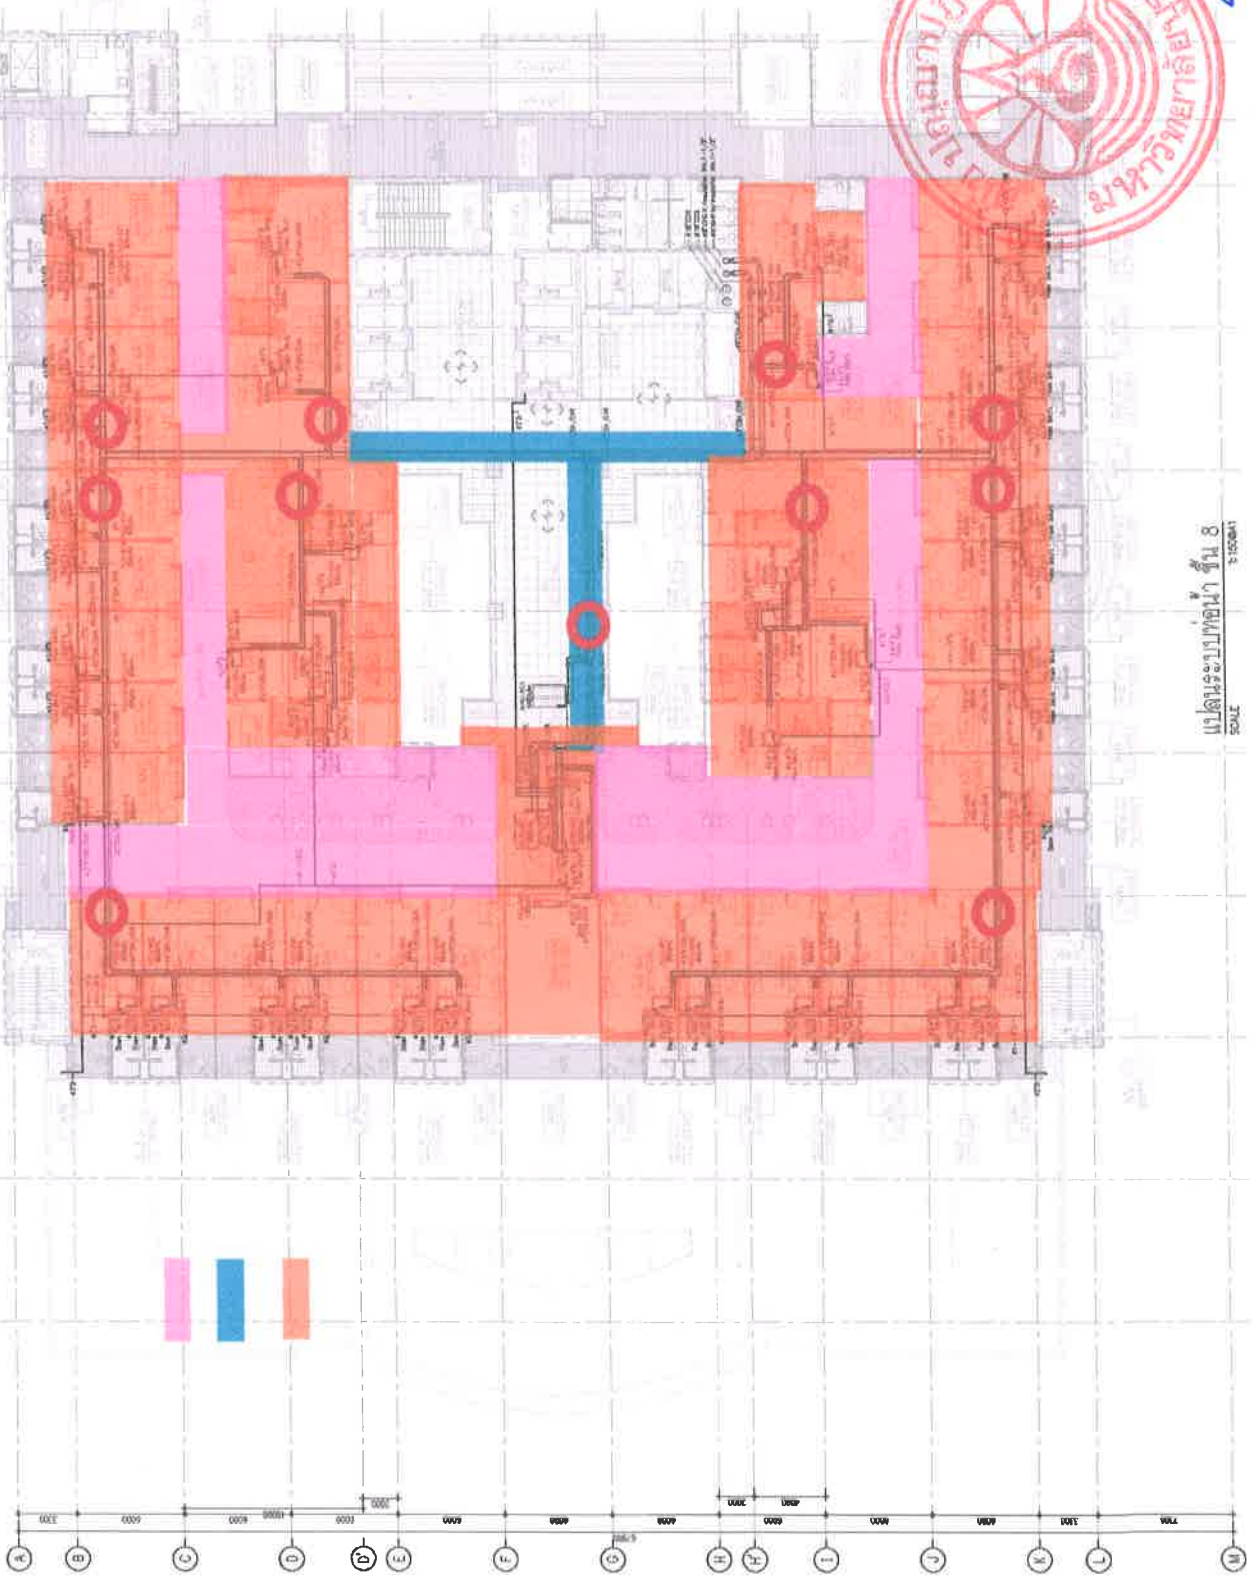

แปลแบบท่อน้ำ ชั้น 8
1/2005



Handwritten signatures and initials in blue ink.




