




สำนักงานซ่อมแซมผลงานหุ้มท่อในระบบท่อส่งน้ำเครื่องปรับอากาศ ชั้นใต้ดิน - ชั้น ๕ อาคารวิจัยทางการแพทย์ และ
ซ่อมผลงานใหม่ในระบบท่อส่งน้ำเครื่องปรับอากาศ อาคารวิจัยทางการแพทย์ ชั้น ๖-๘

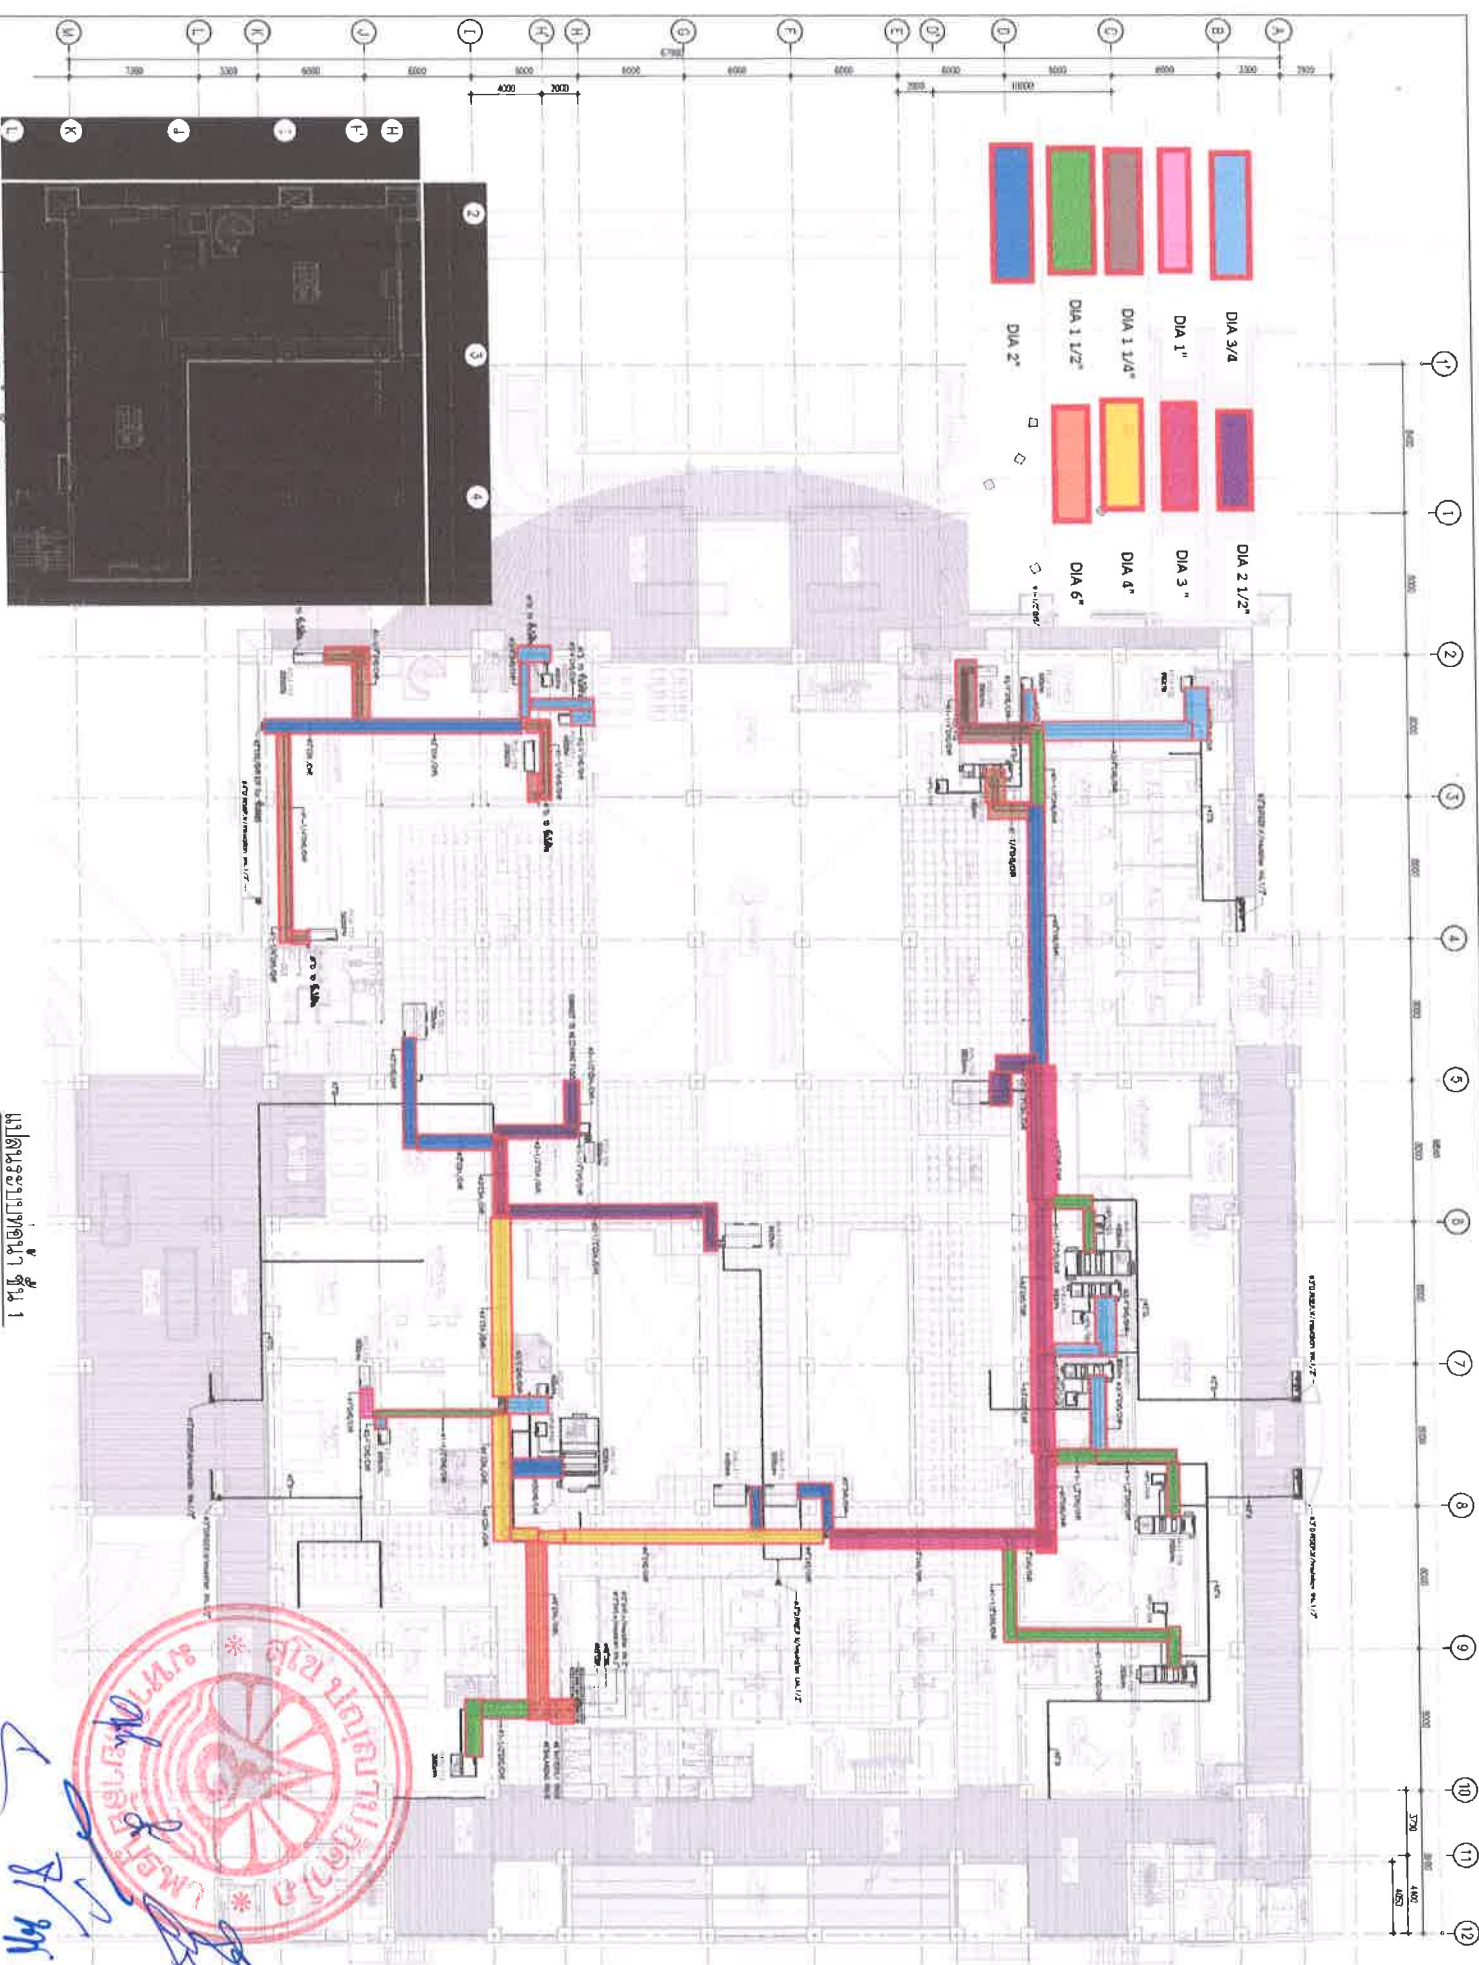

Handwritten signatures and initials in blue ink, including a large signature and several smaller initials.

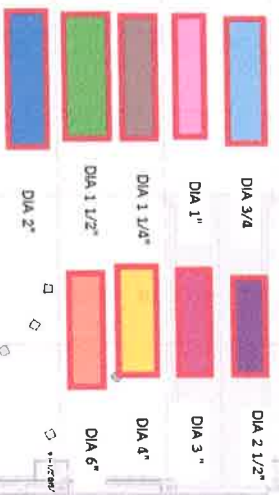



AS BUILT DRAWING		AS BUILT DRAWING	

- DIA 3/4" DIA 2 1/2"
- DIA 1" DIA 3"
- DIA 1 1/4" DIA 4"
- DIA 2"

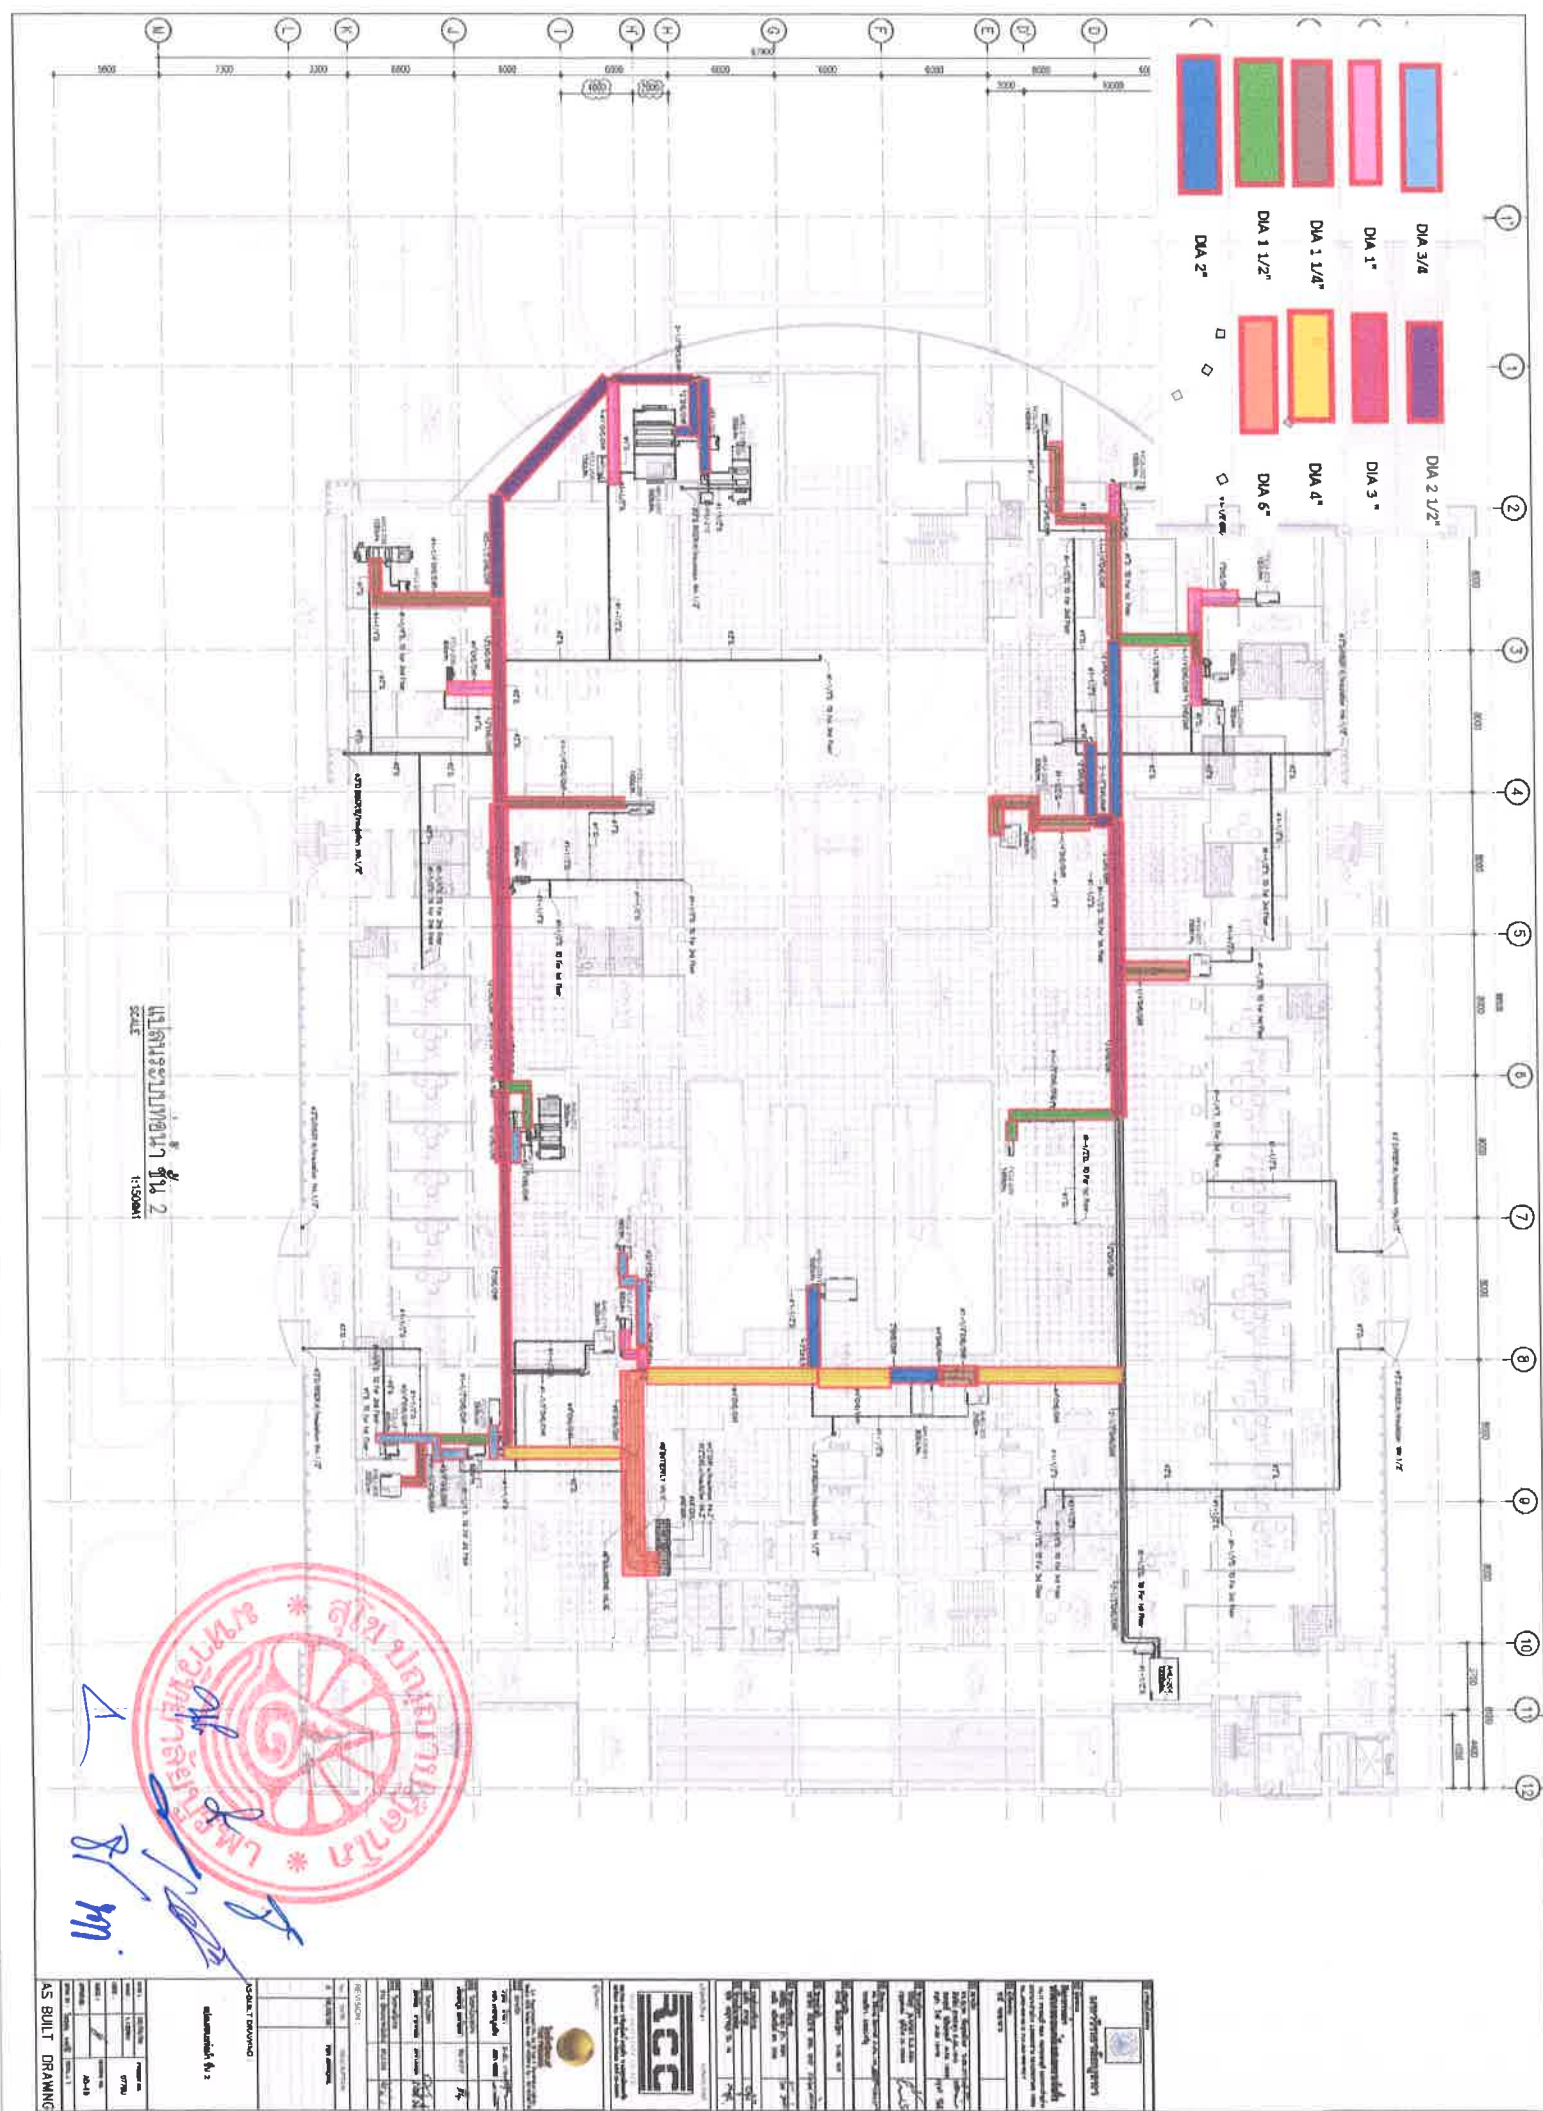

AS BUILT DRAWING
SCALE 1:1500


AS BUILT DRAWING	



แปลนระบบประปา ชั้น 3
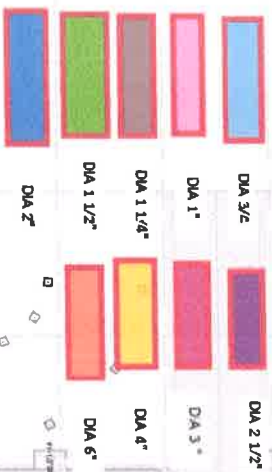




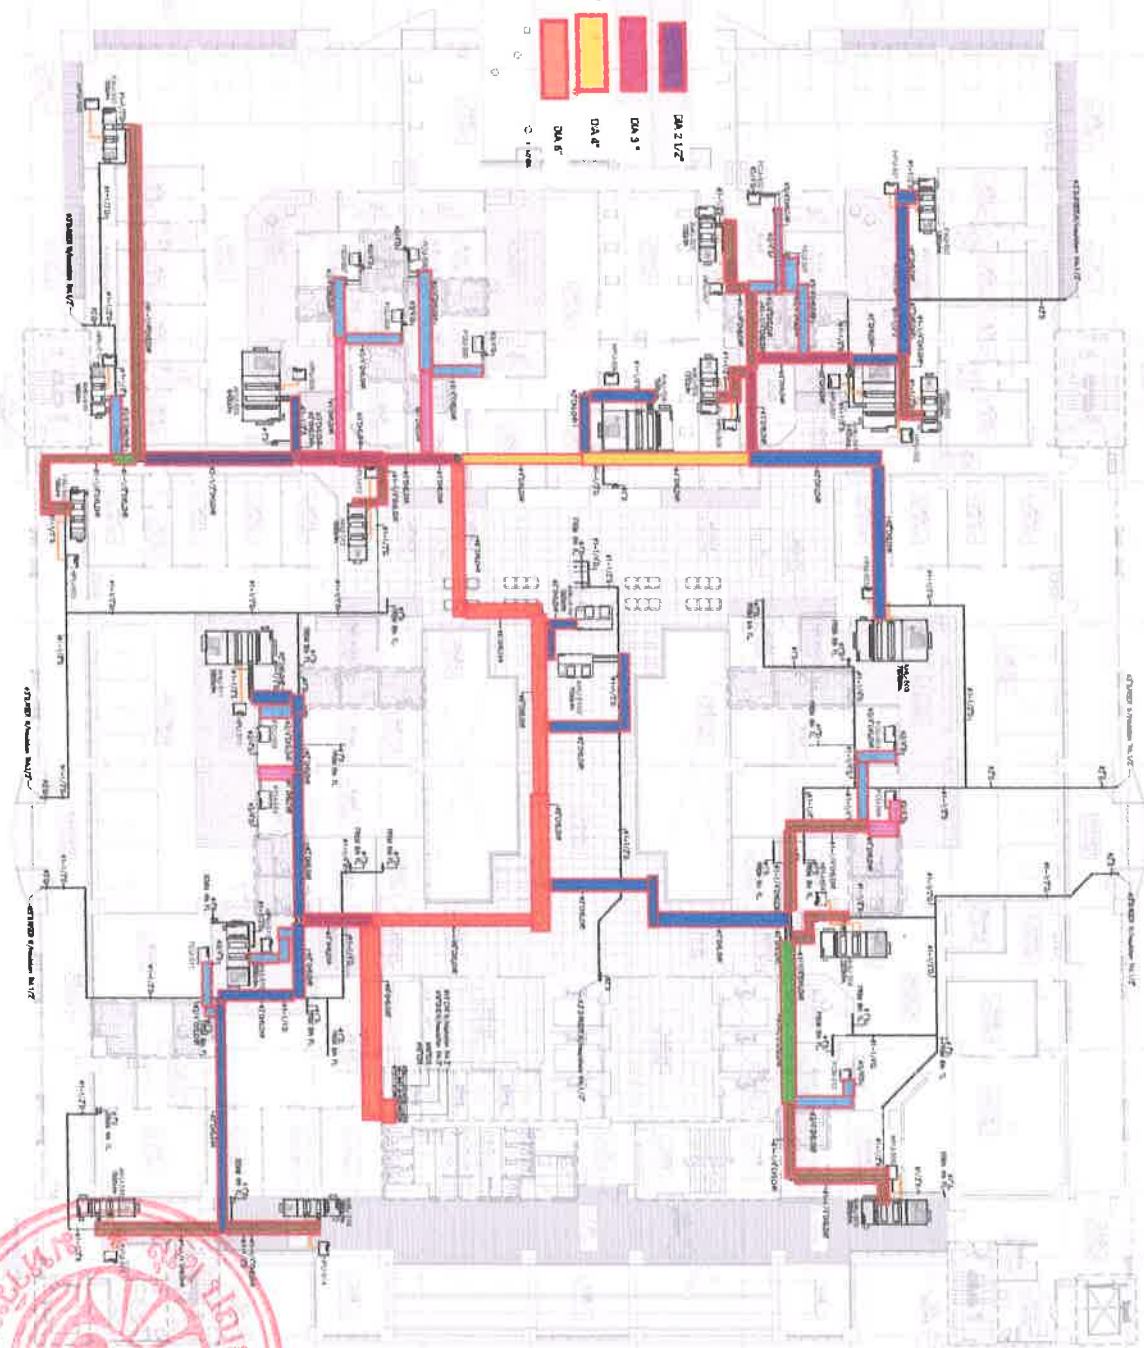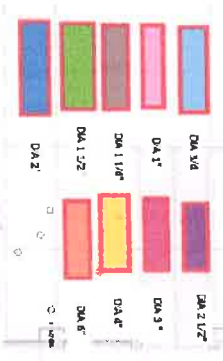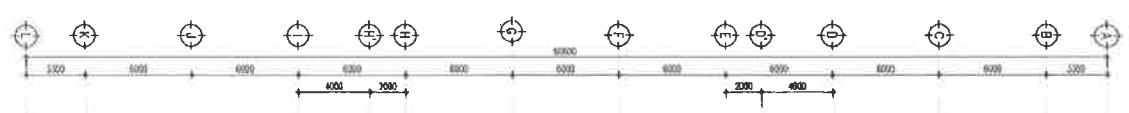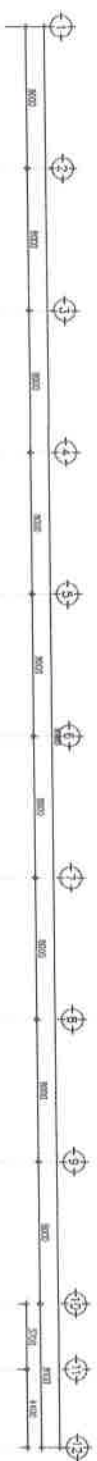


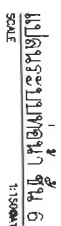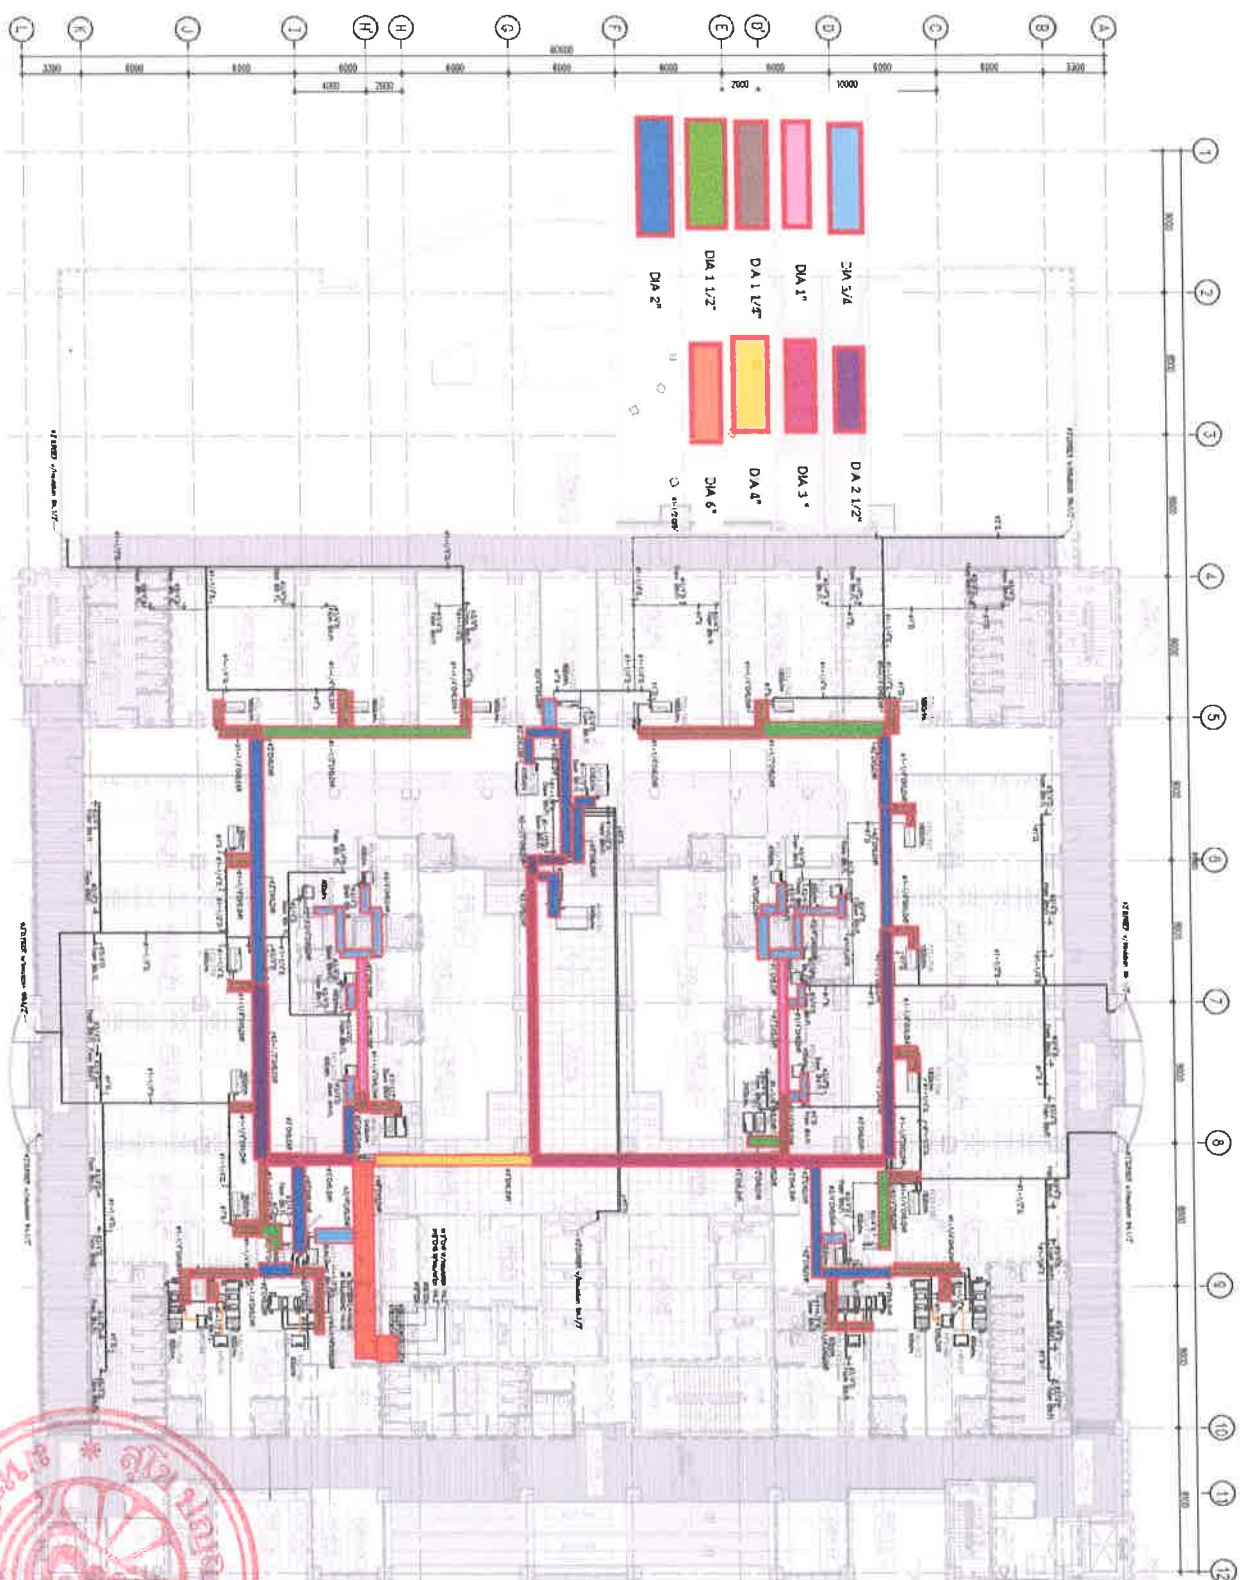
AS BUILT DRAWING

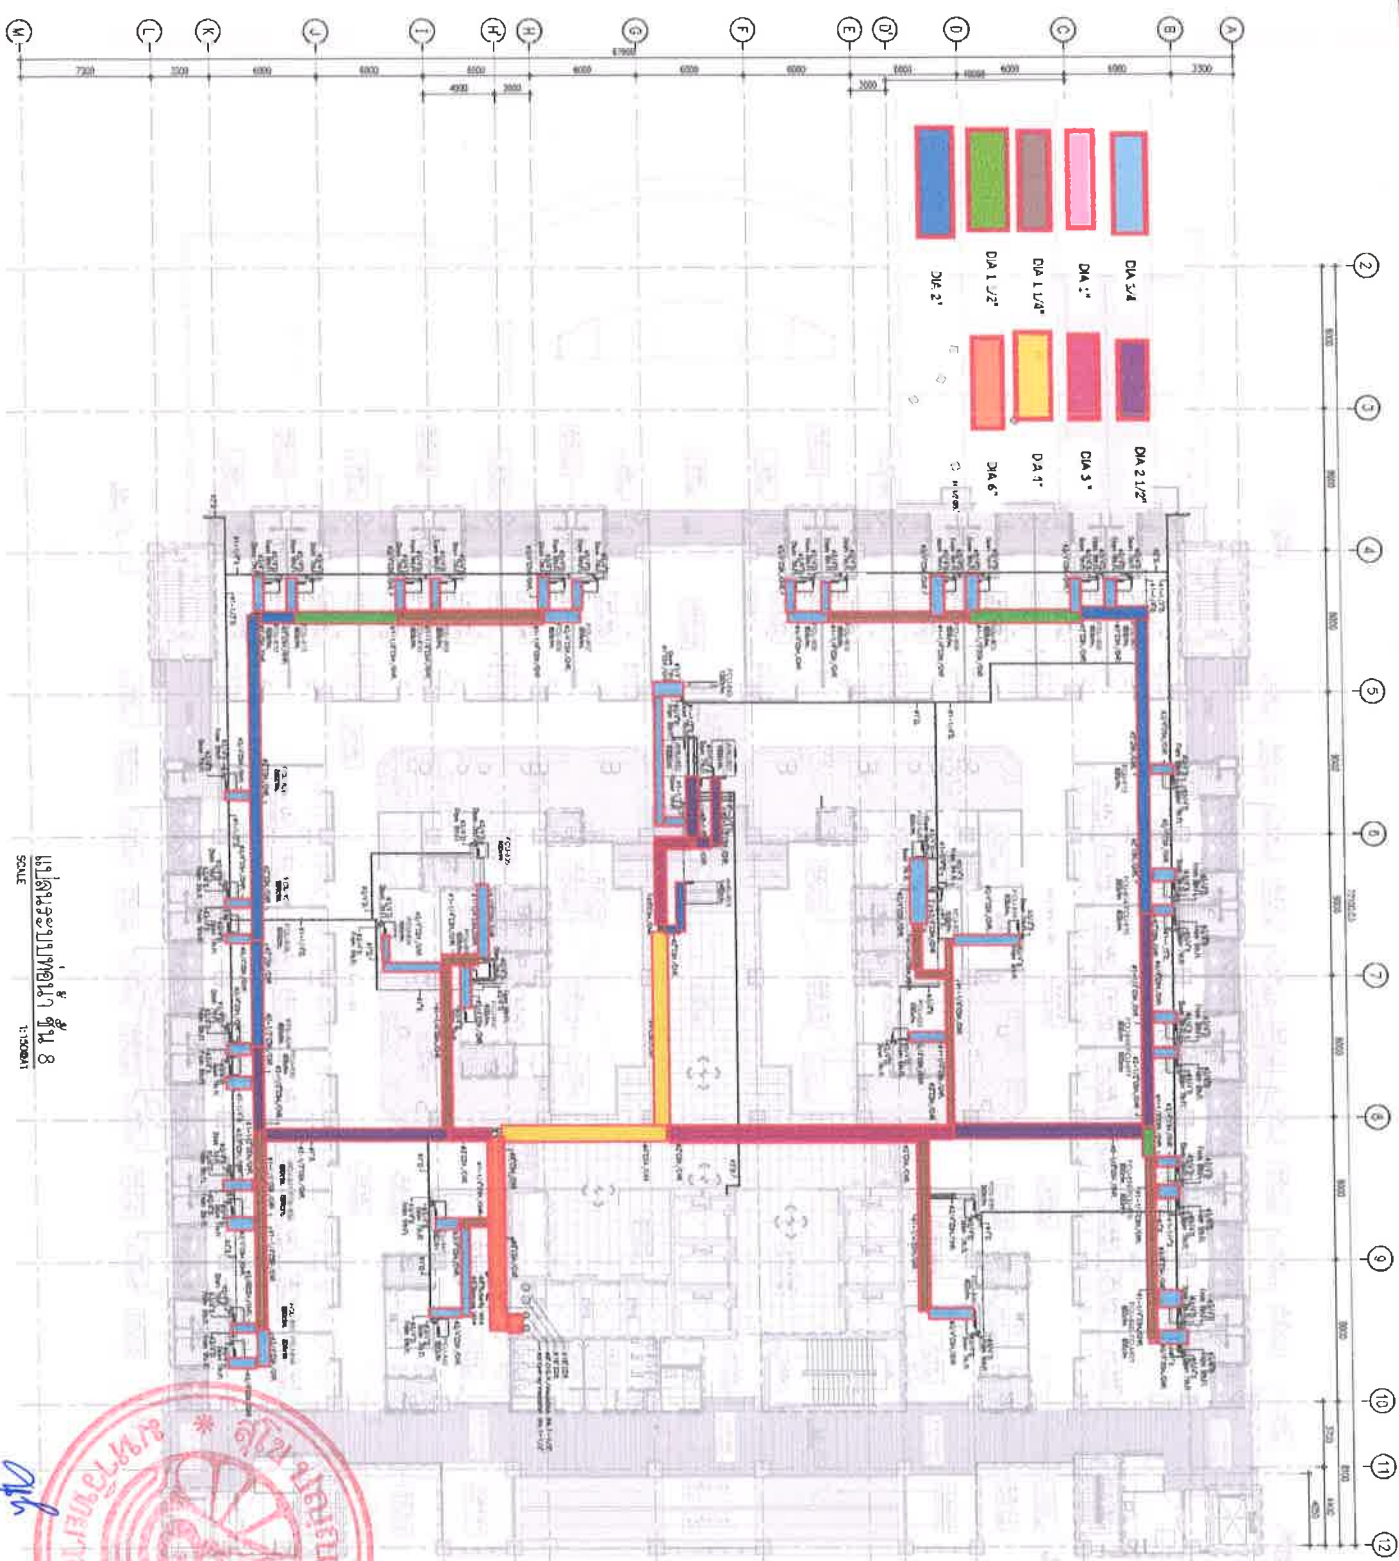

แบบแปลนระบบท่อระบายน้ำ ชั้น 8
AS BUILT DRAWING			