

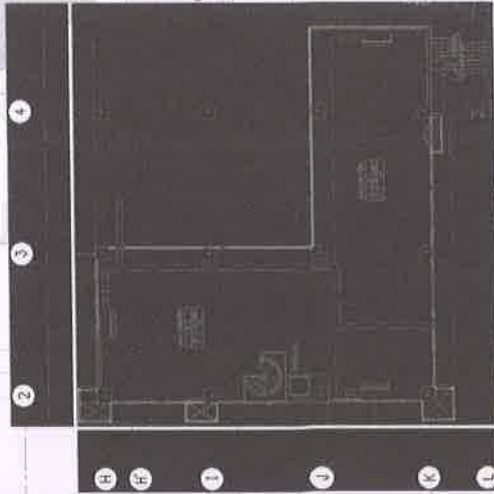


แบบแปลนรายละเอียดงานท่อ

สำหรับงานซ่อมแซมฉนวนหุ้มท่อในระบบท่อส่งน้ำเครื่องปรับอากาศ ชั้นใต้ดิน – ชั้น๕ อาคารวิจัยทางการแพทย์ และ
ซ่อมฉนวนใหม่ในระบบท่อส่งน้ำเครื่องปรับอากาศ อาคารวิจัยทางการแพทย์ ชั้น ๖-๘

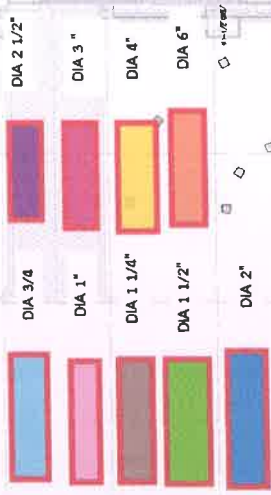


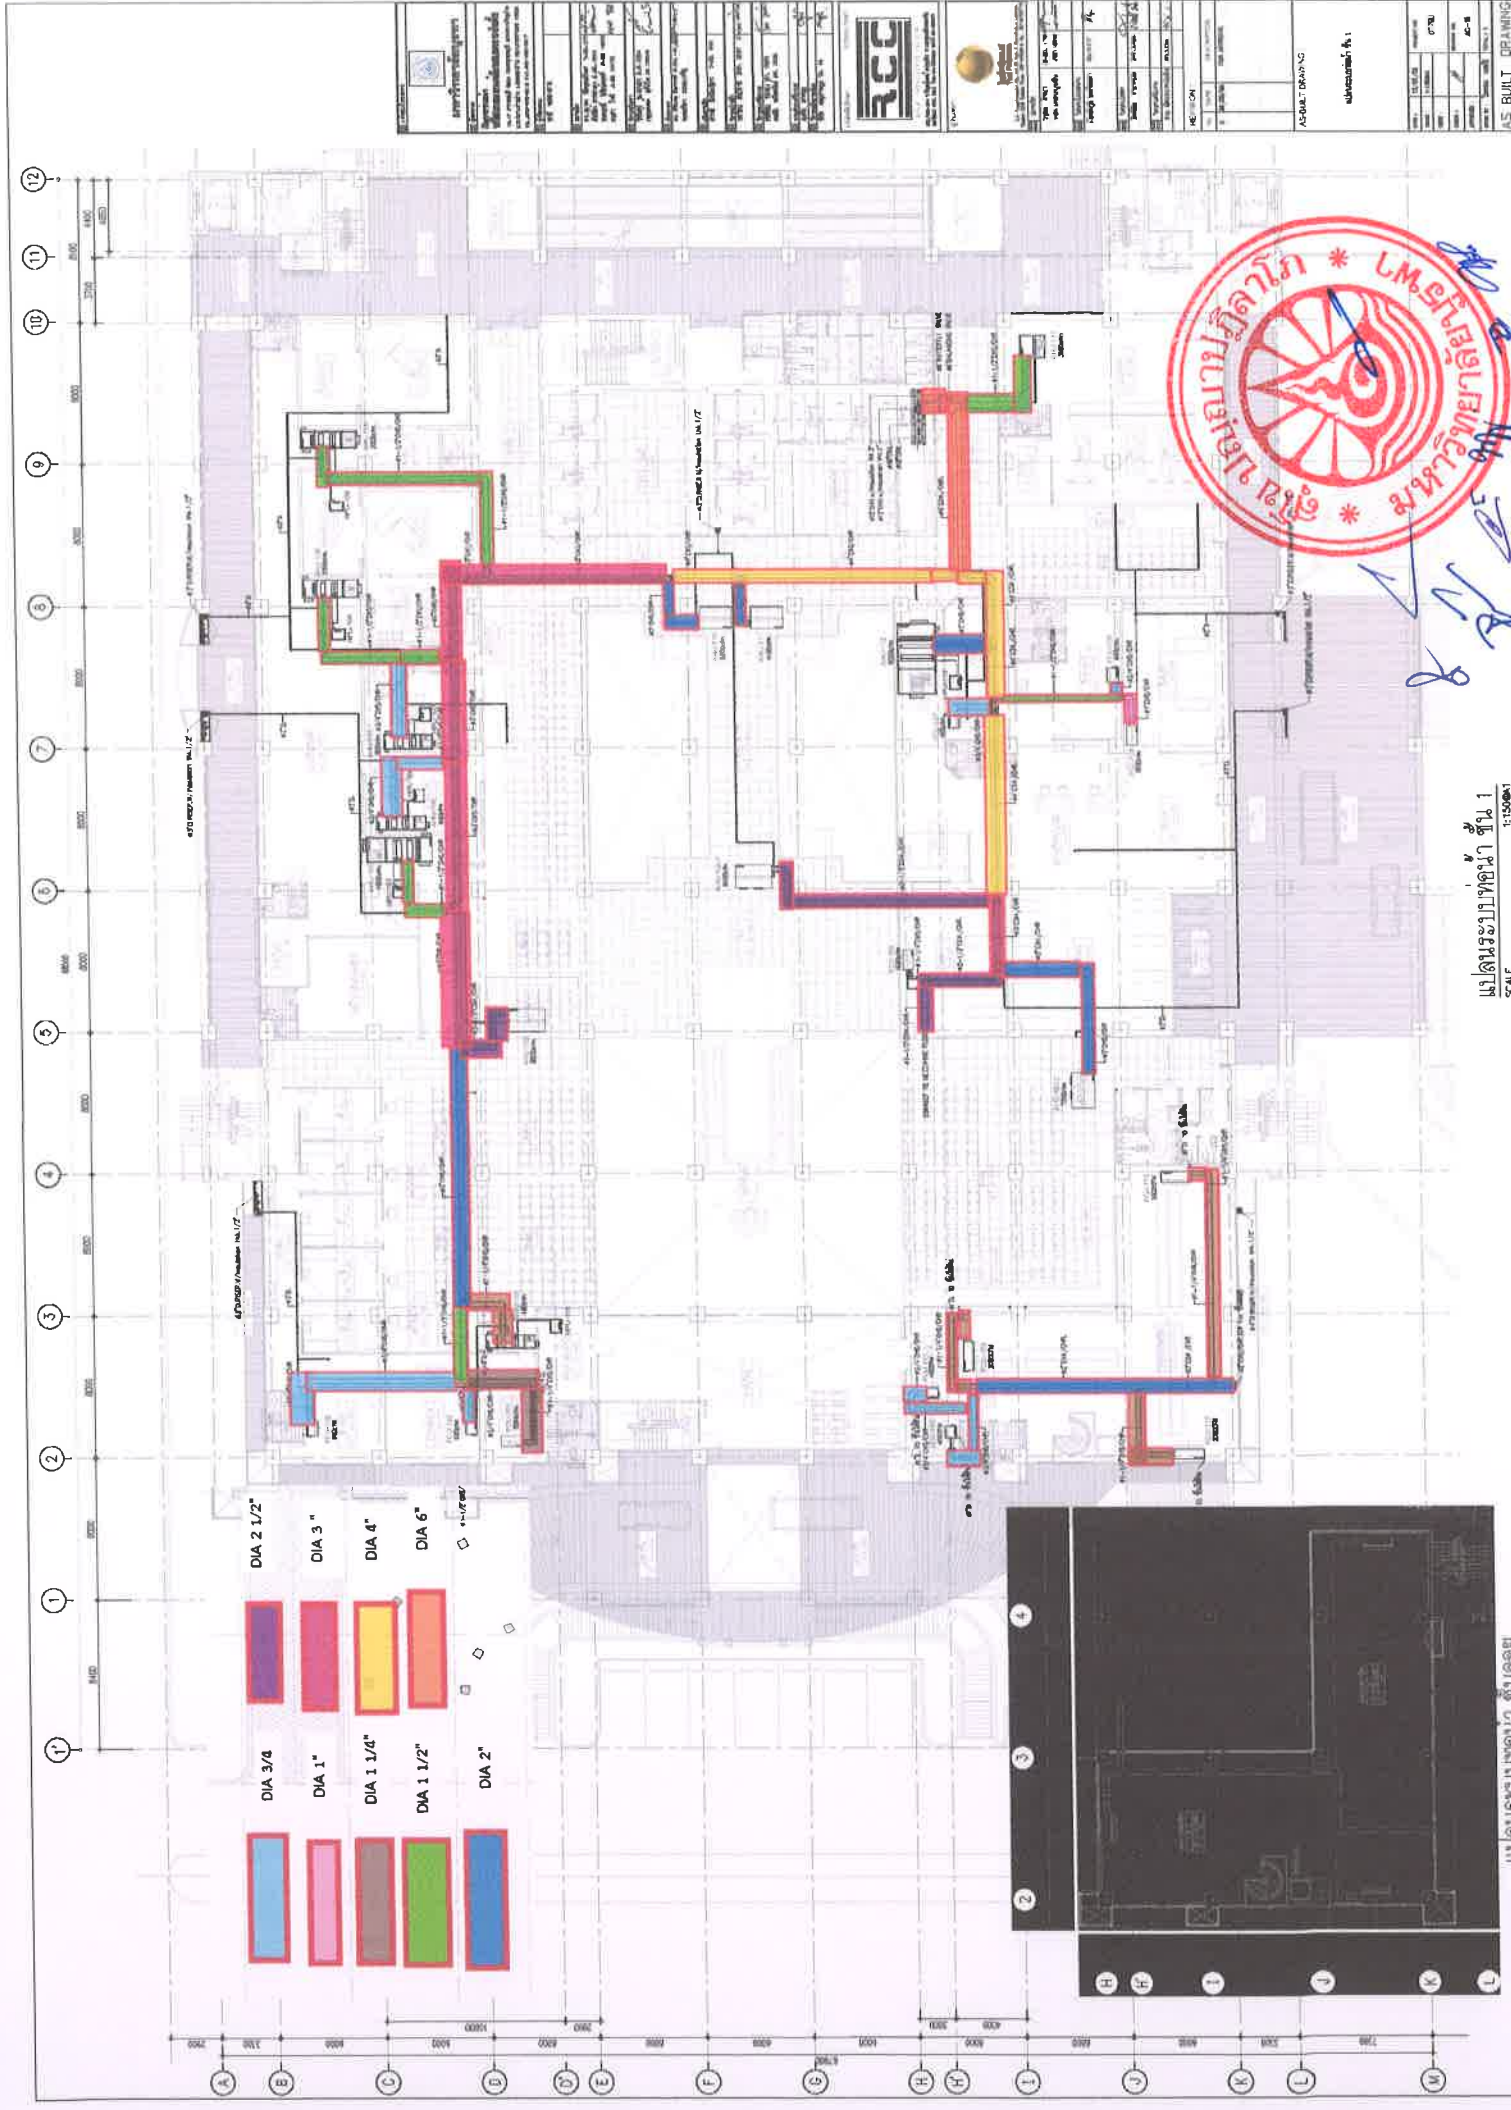



แผนระบบท่อหน้า ชั้น 1

แผนระบบท่อหน้า ชั้นลอย
 SCALE 1:15000

AS BUILT DRAWING





	DIA 3/4		DIA 2 1/2
	DIA 1		DIA 3
	DIA 1 1/4		DIA 4
	DIA 1 1/2		DIA 6
	DIA 2		




			
AS BUILT DRAWING			
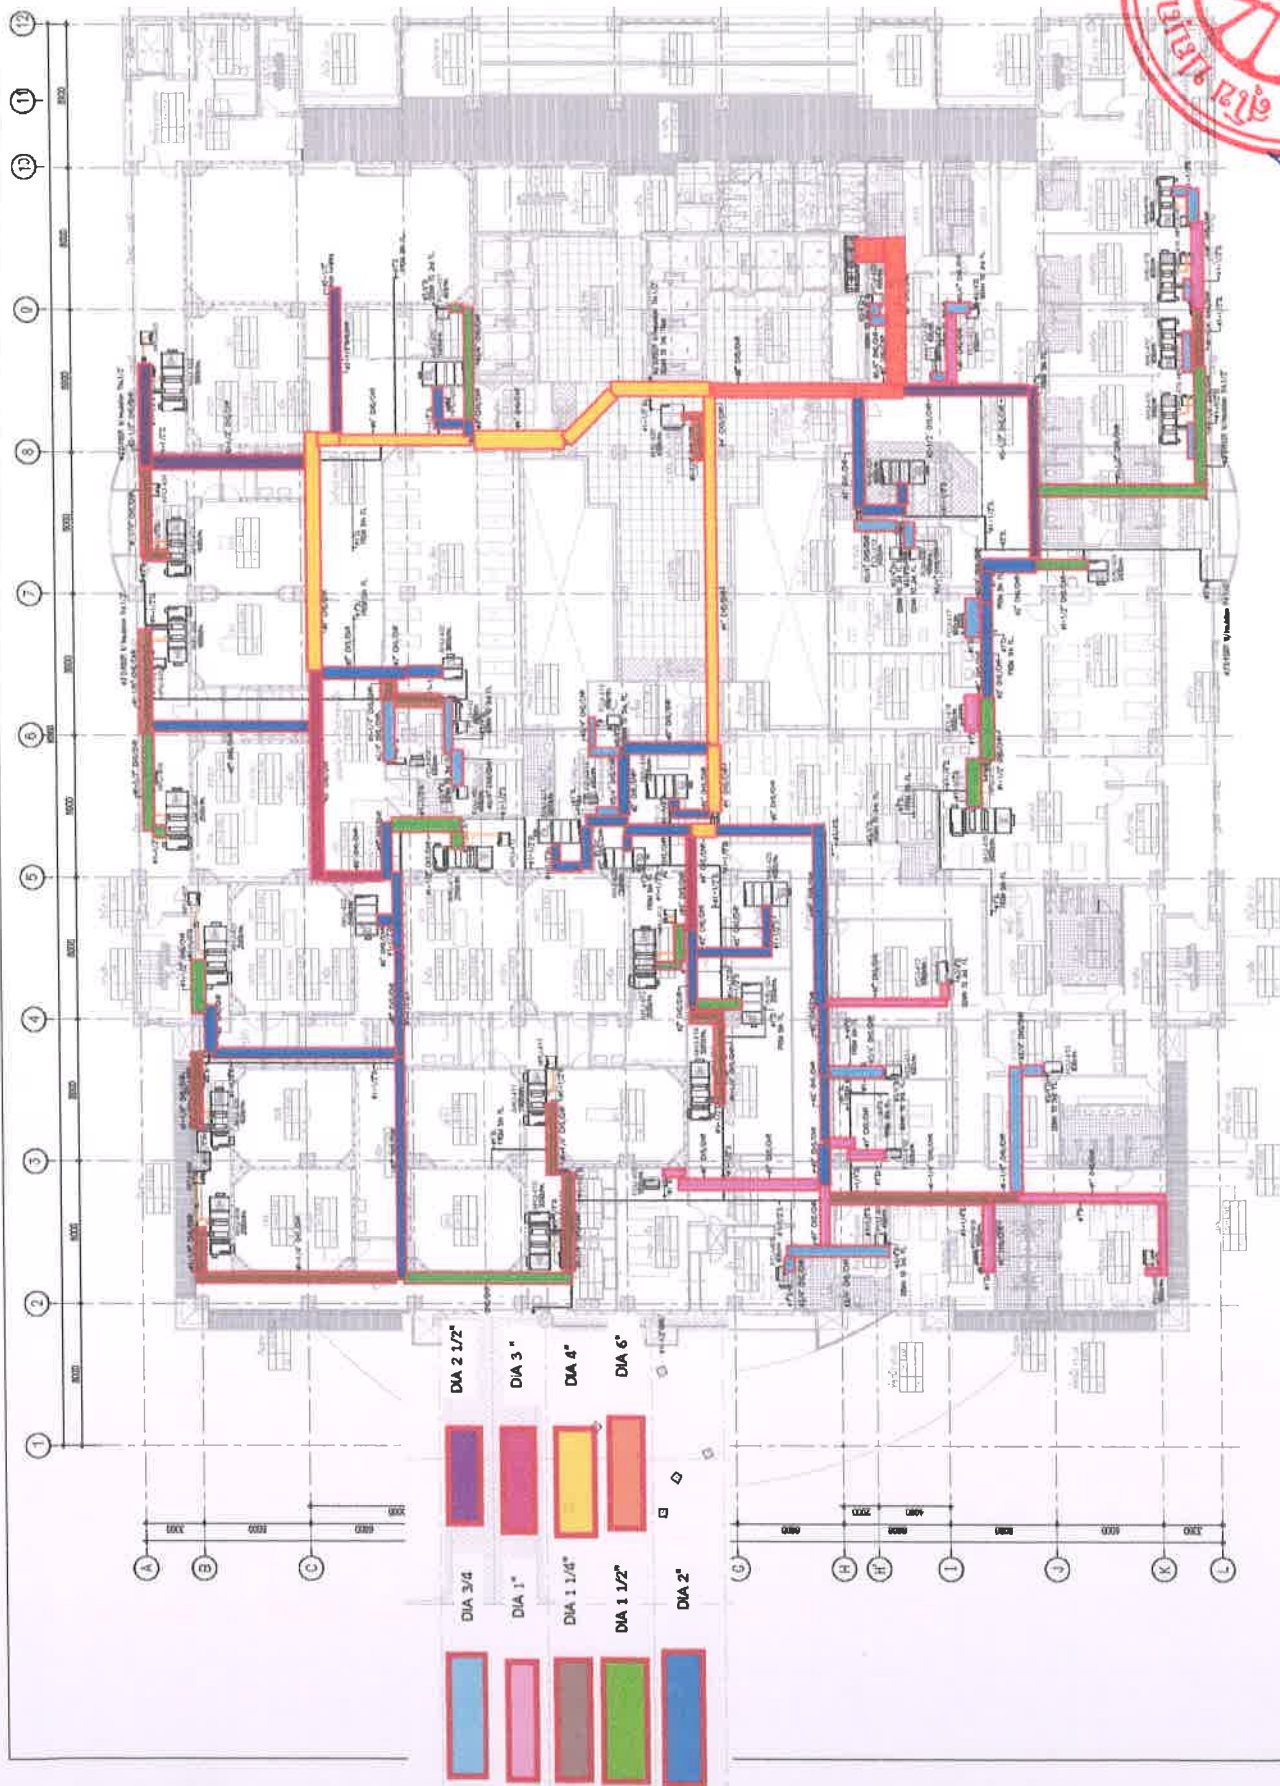

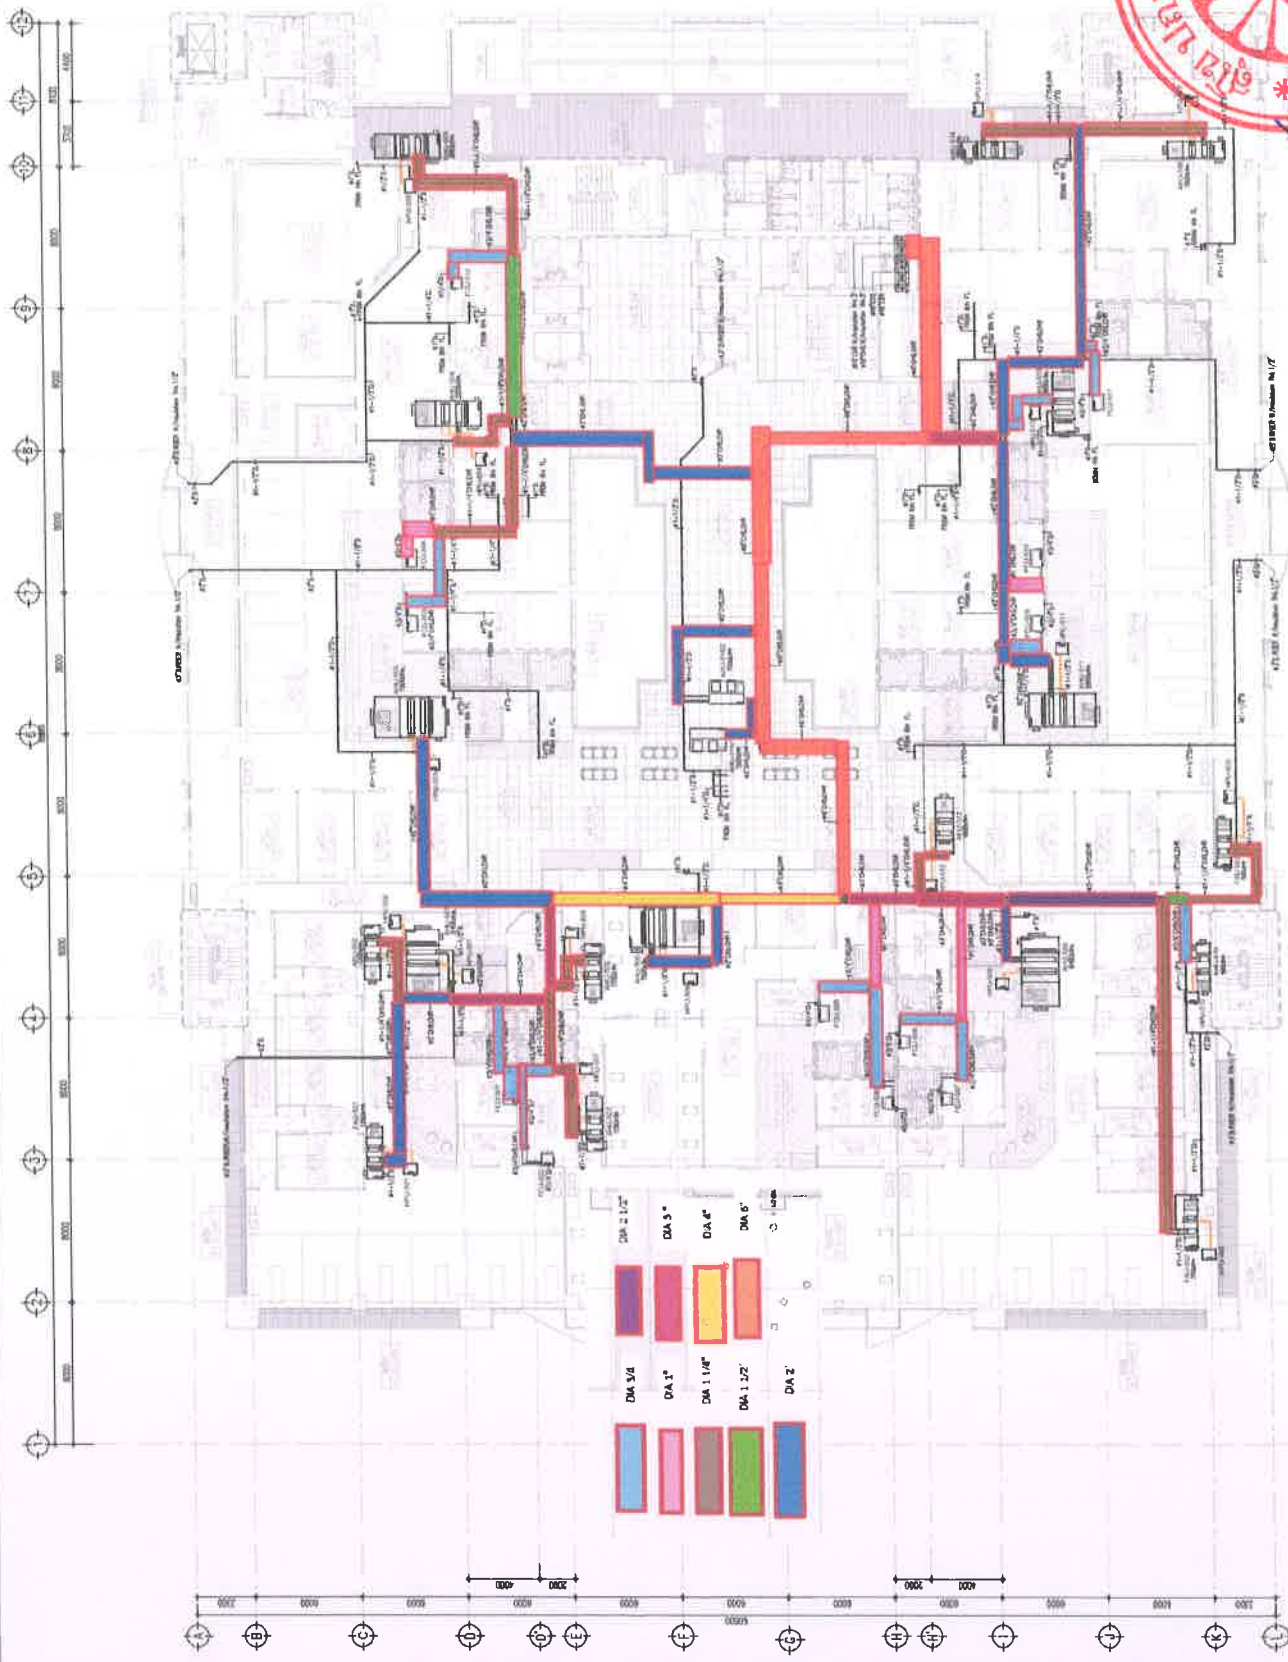

แปลร่างพจนนา ชั้น 5
SCALE 1:15000








17:1500A1

AS BUILT DRAWING