แบบแปลนฝ้า

สำหรับงานซ่อมแซมฉนวนหุ้มท่อในระบบท่อส่งน้ำเครื่องปรับอากาศ ชั้นใต้ดิน – ชั้น๕ อาคารวิจัยทางการแพทย์ และ
ซ่อมฉนวนใหม่ในระบบท่อส่งน้ำเครื่องปรับอากาศ อาคารวิจัยทางการแพทย์ ชั้น ๖-๙

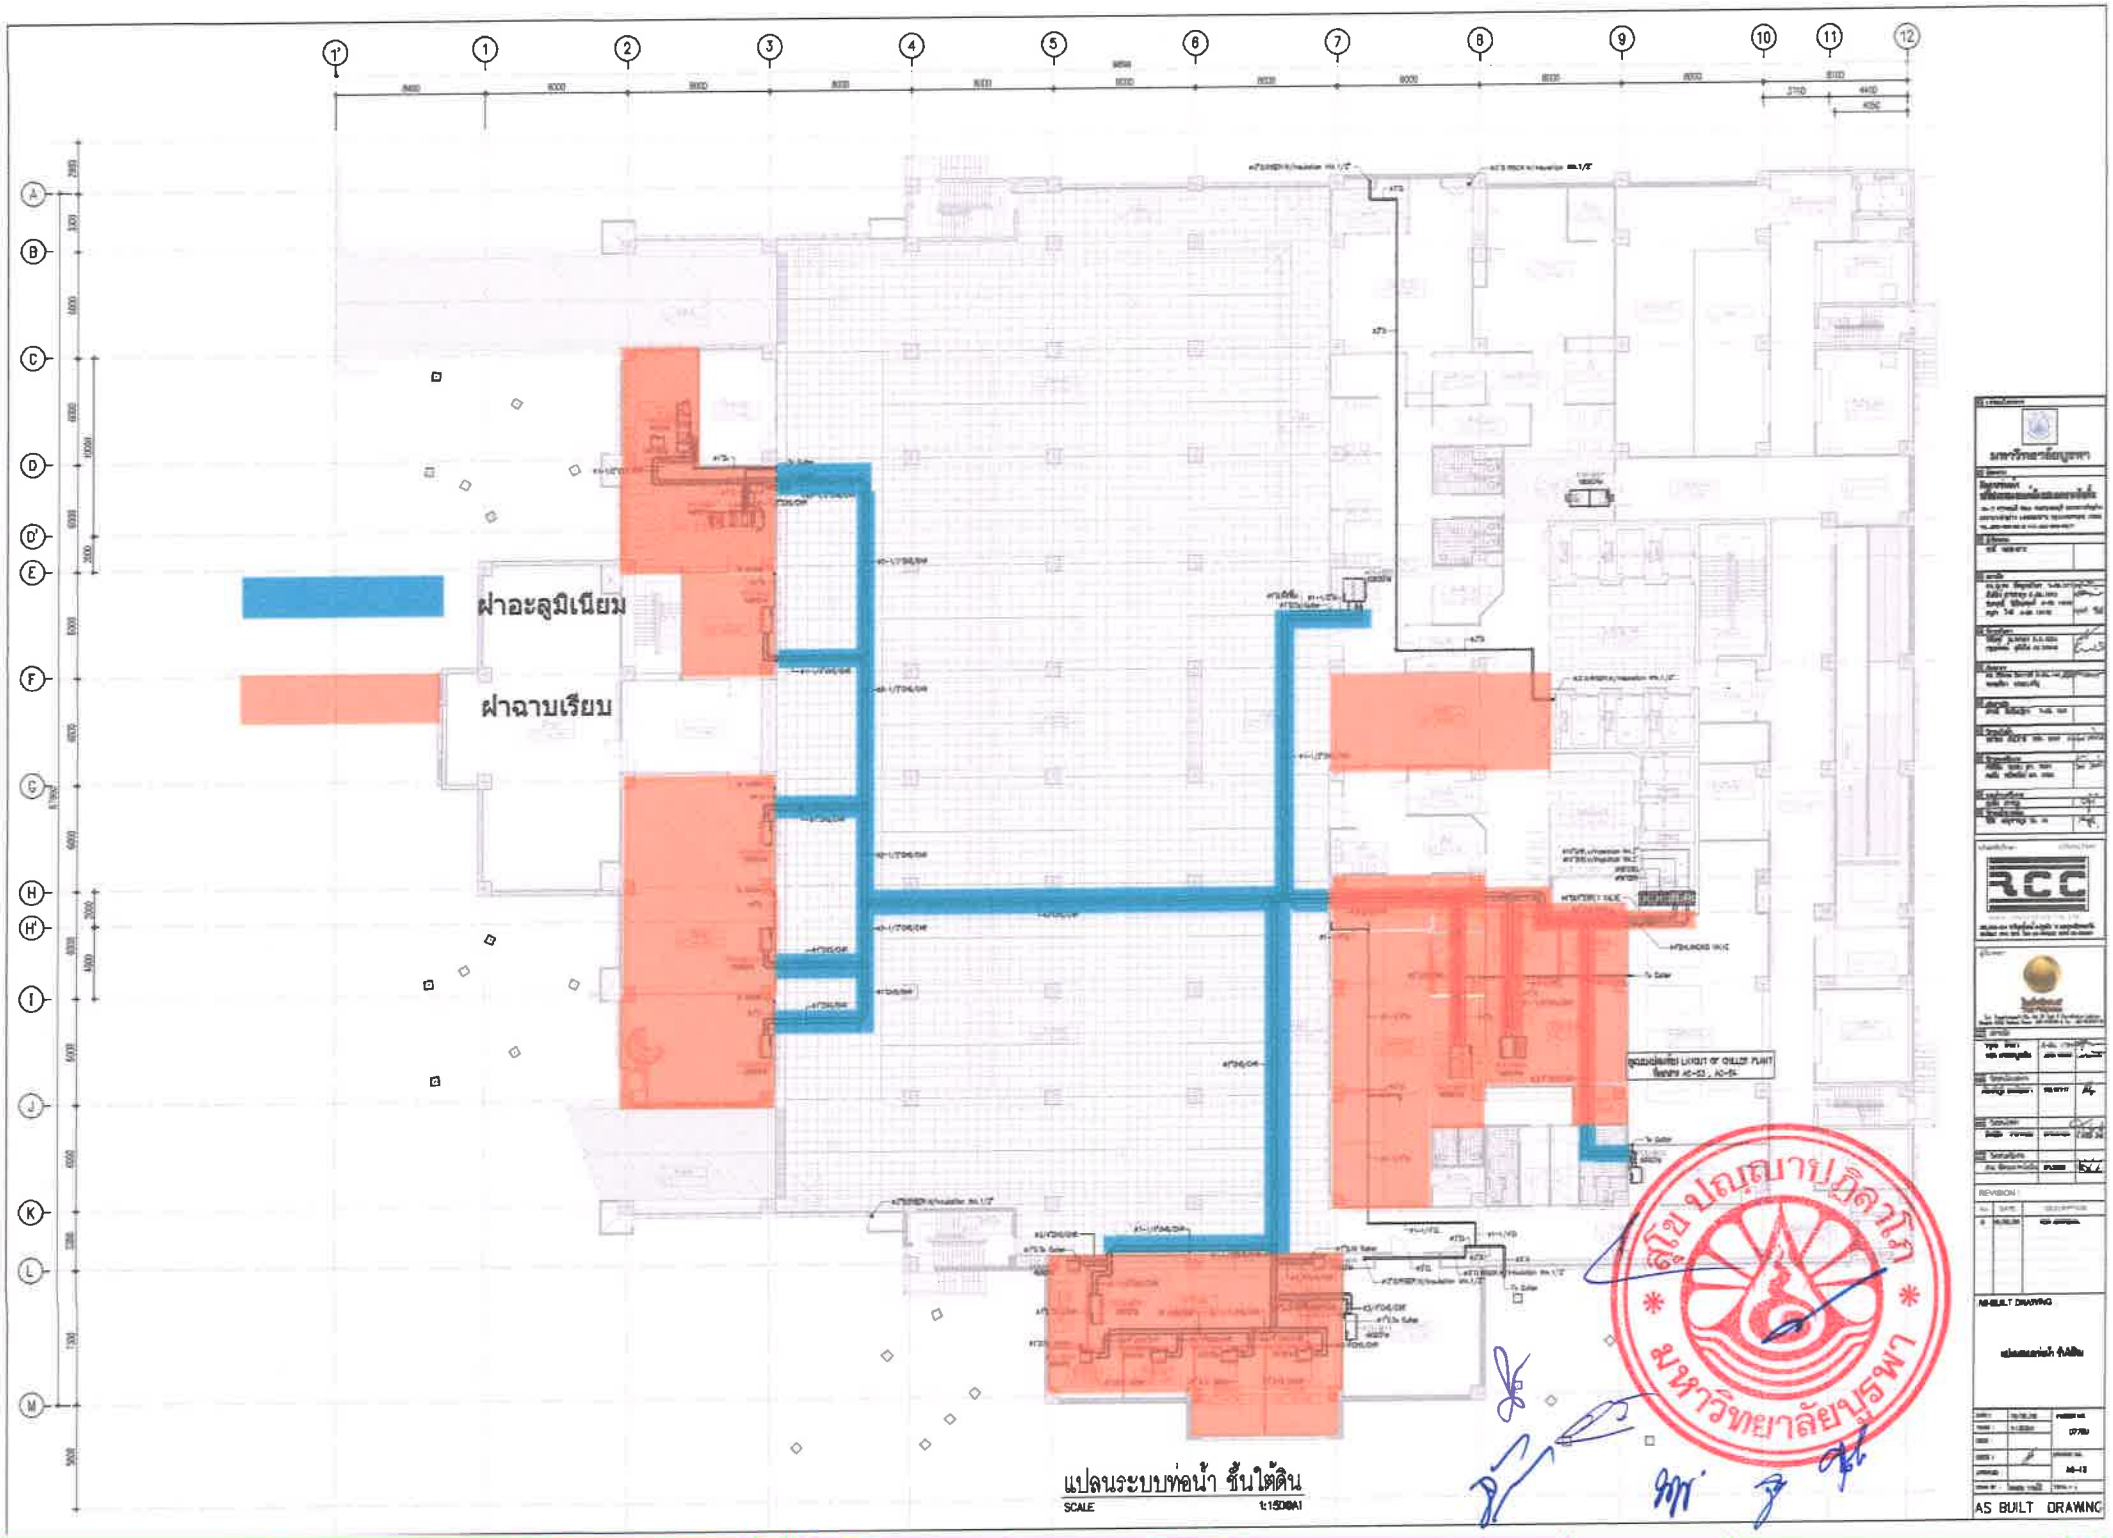

แปลนระบบท่อน้ำ ชั้นใต้ดิน

SCALE 1:150@A1

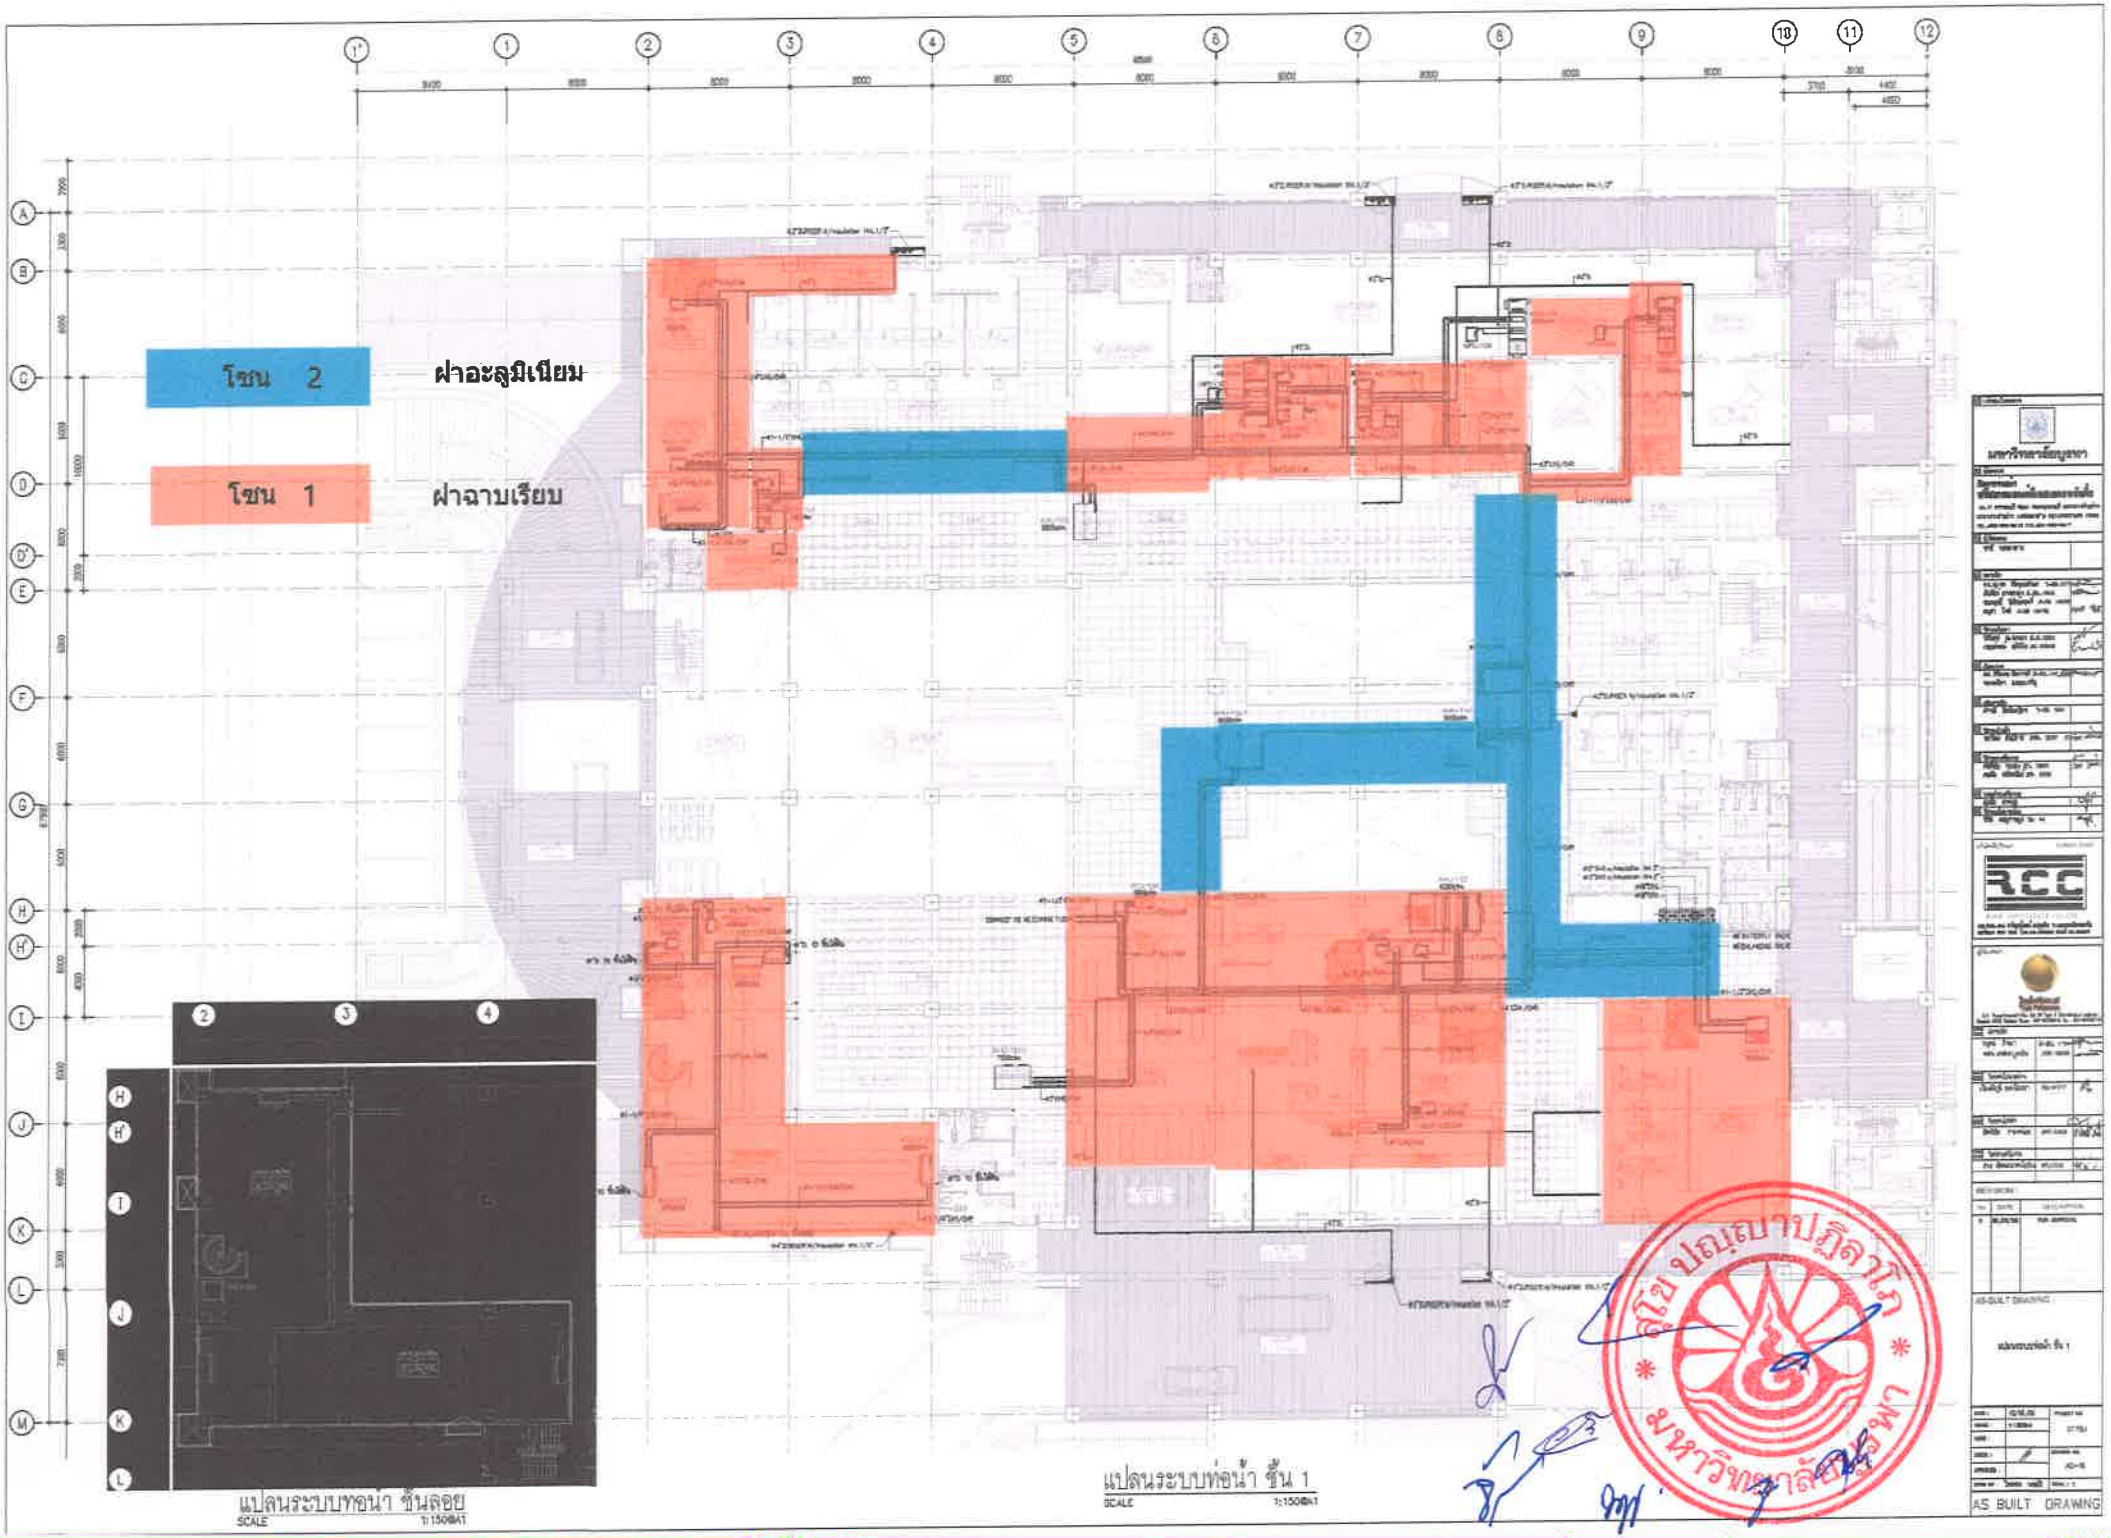
โซน 2
ฝาอะลูมิเนียม
โซน 1
ฝาฉาบเรียบ
แปลนระบบท่อน้ำ ชั้นลอย
SCALE 1:150@A1
แปลนระบบท่อน้ำ ชั้น 1
SCALE 1:150@A1
RCC
AS BUILT DRAWING

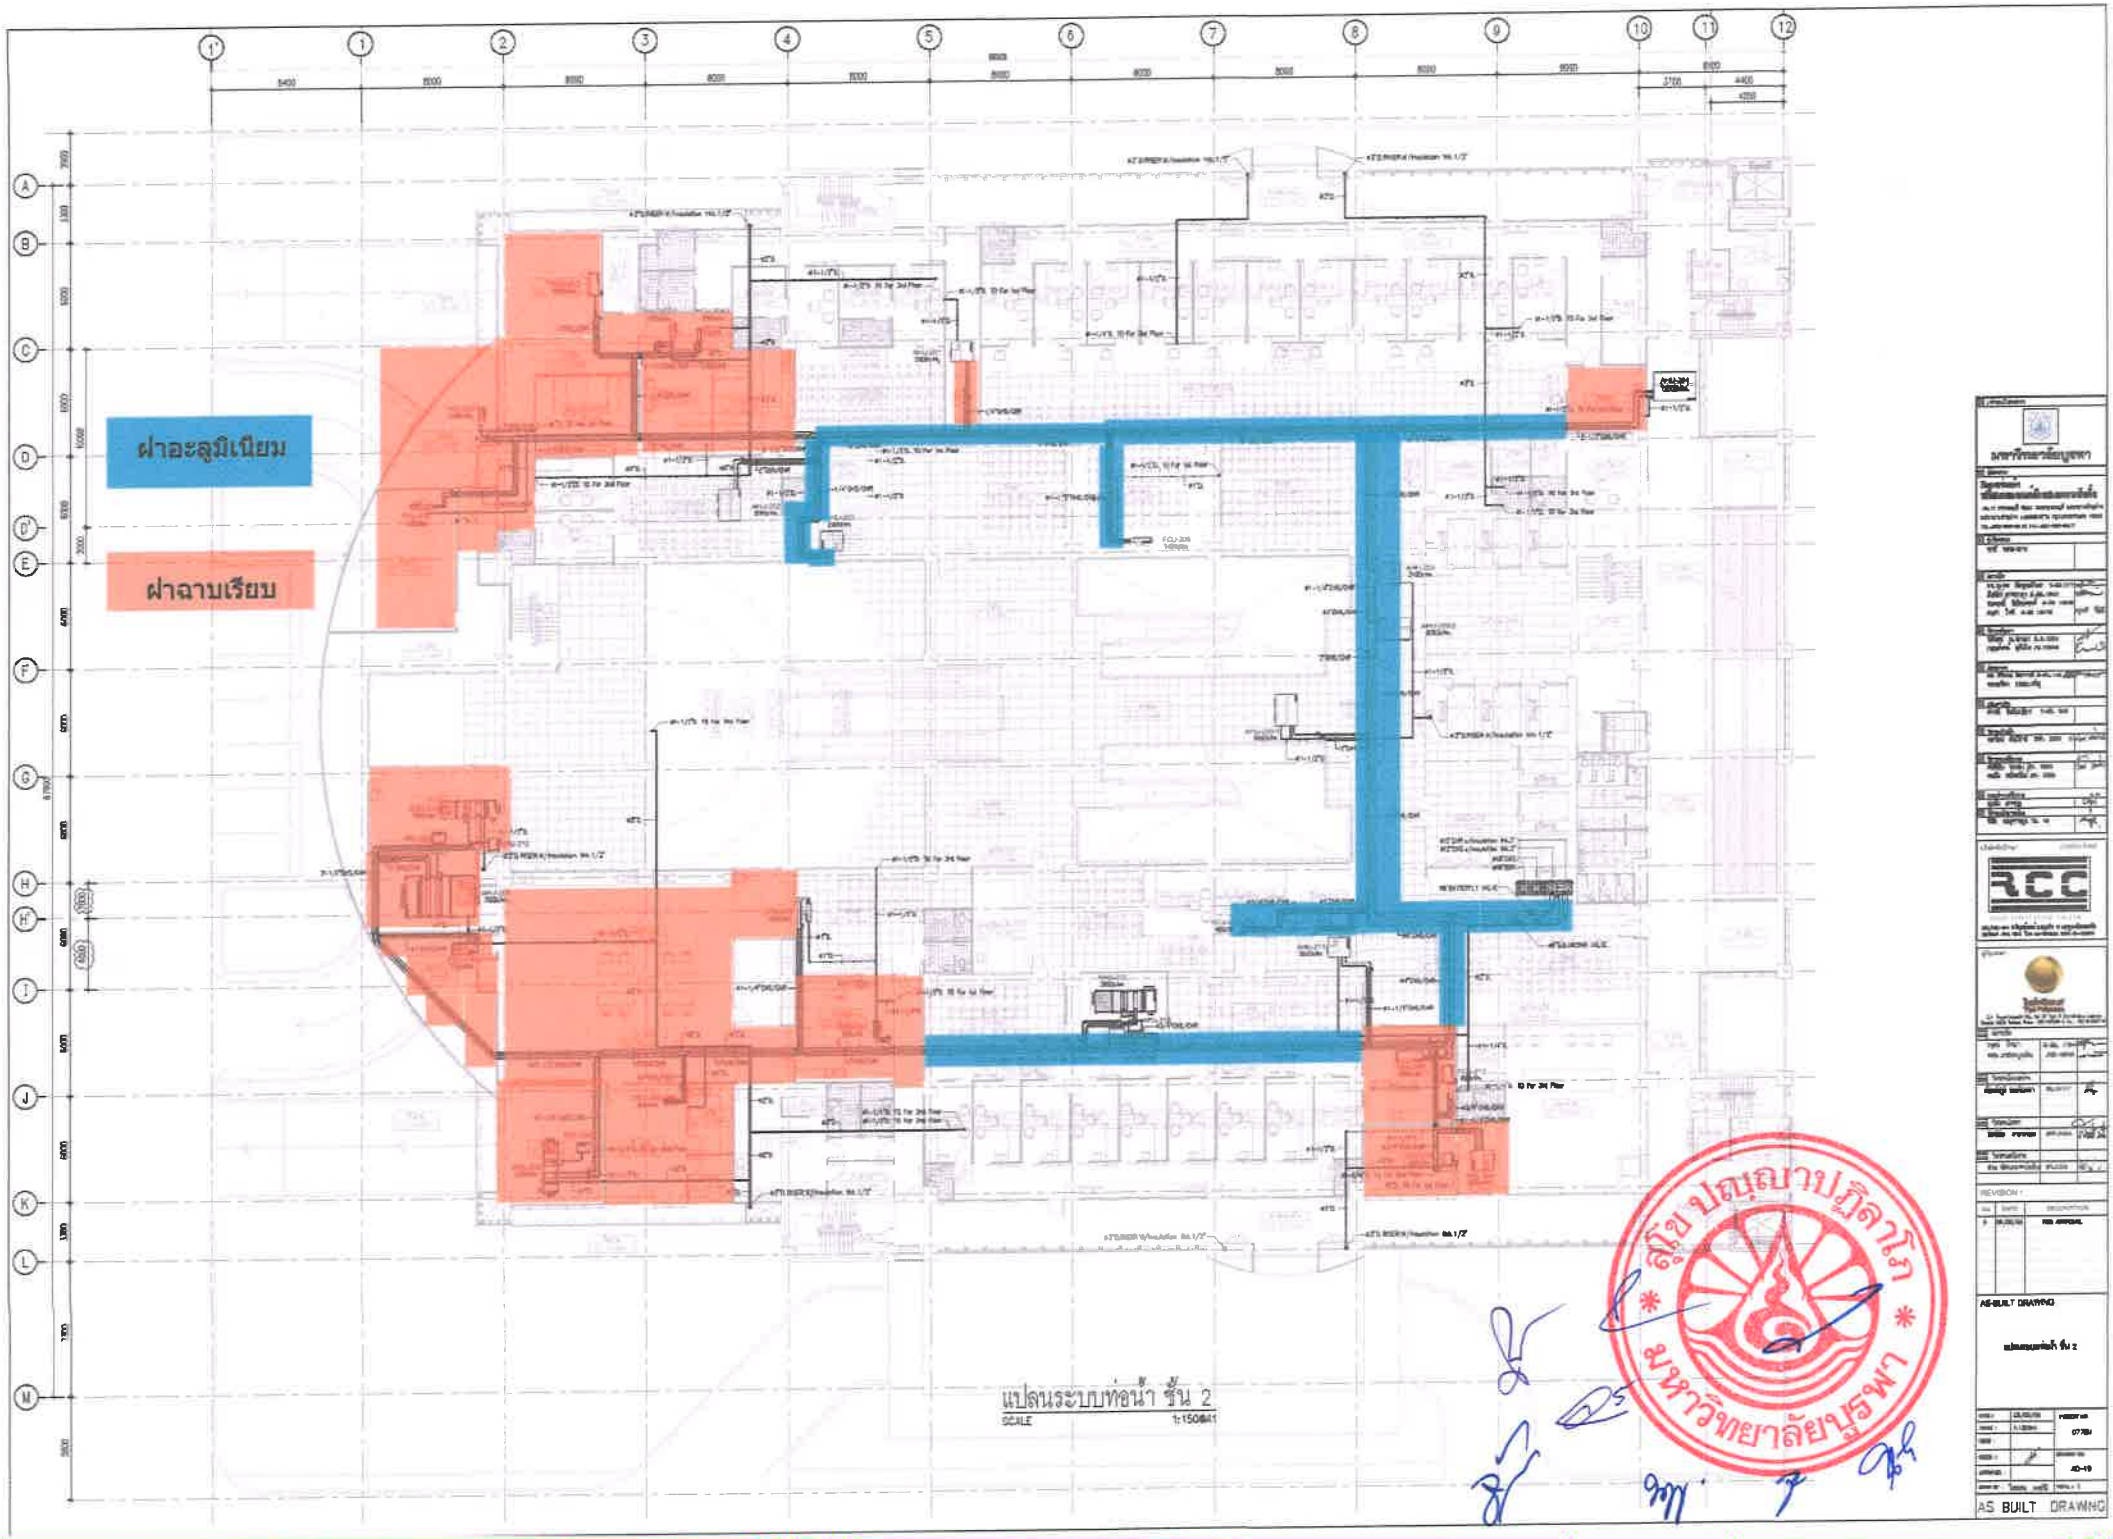
ฝาอะลูมิเนียม
ฝาฉาบเรียบ
แปลนระบบท่อน้ำ ชั้น 2
SCALE 1:150@A1
RCC
AS-BUILT DRAWING
AS BUILT DRAWING

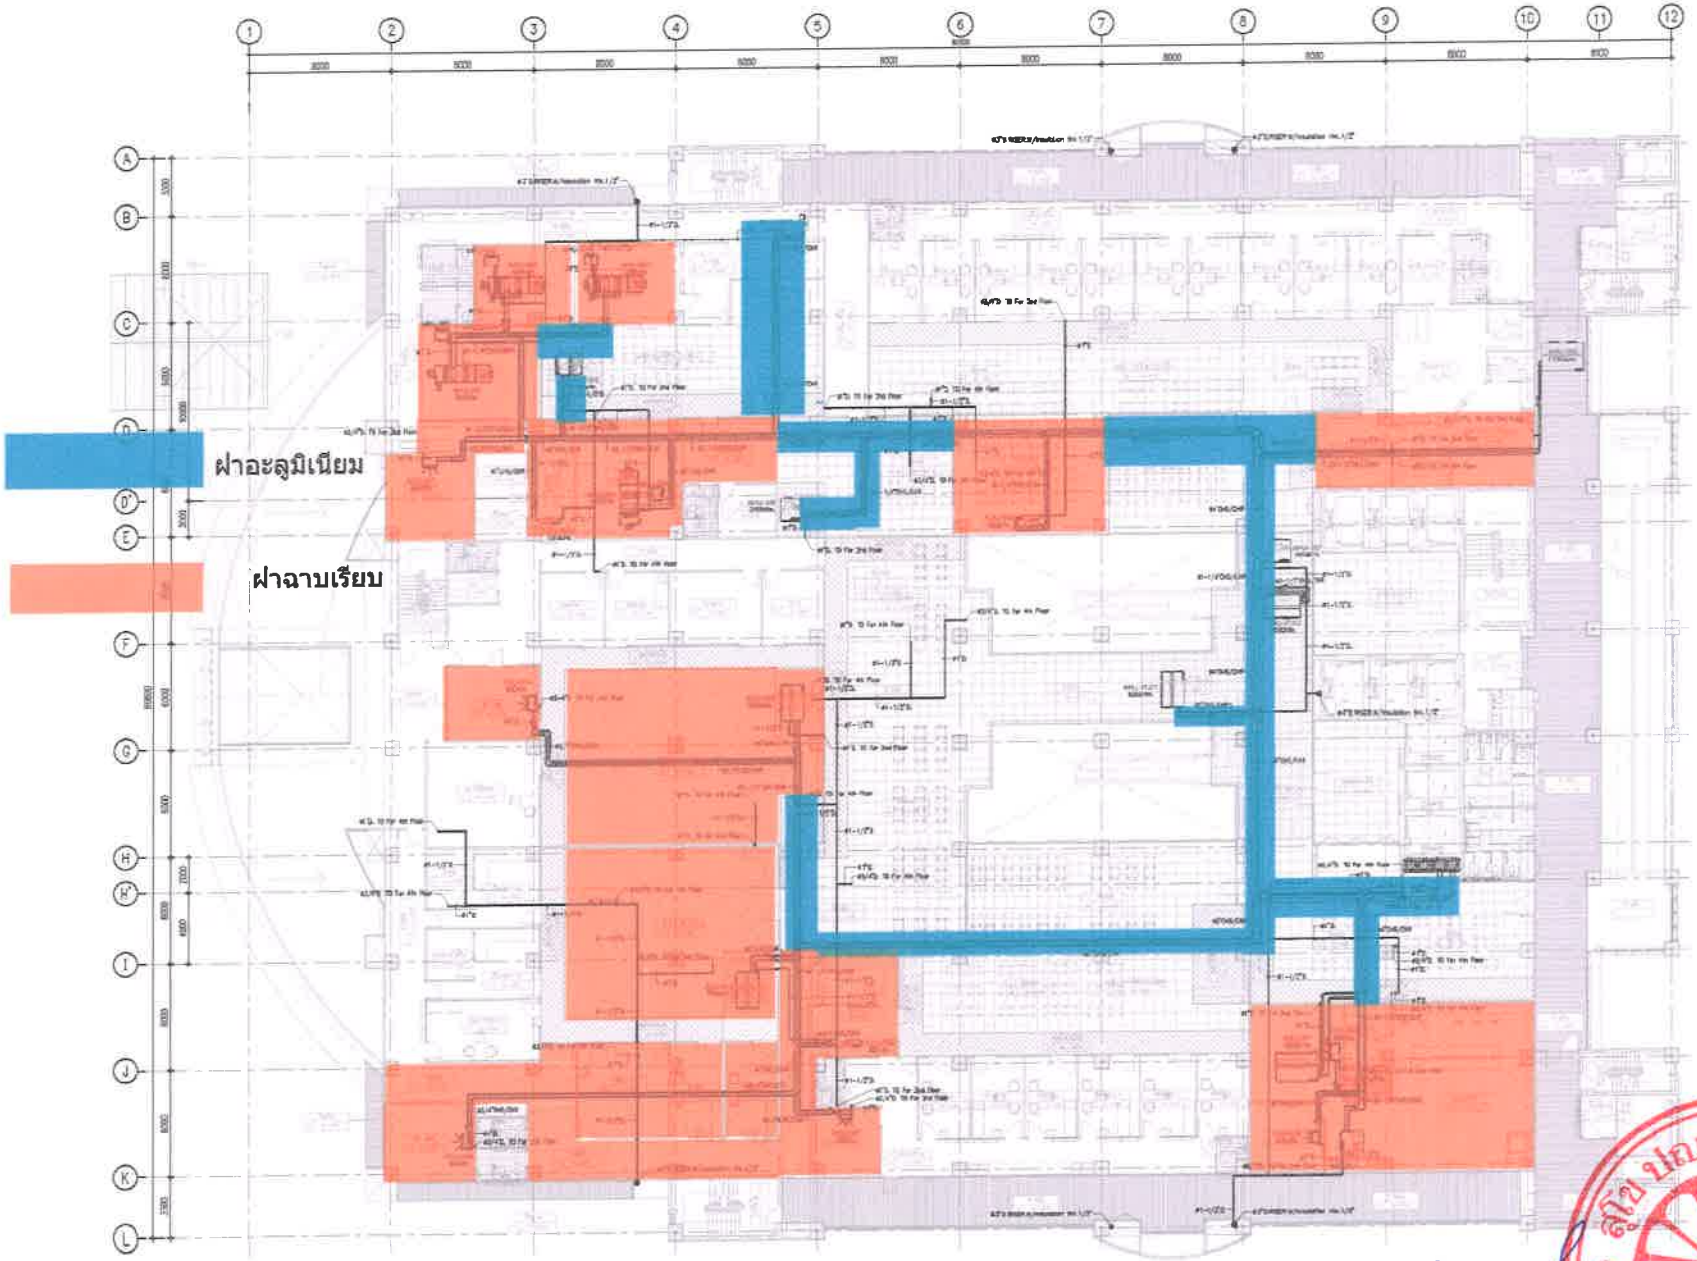

แปลนระบบท่อน้ำ ชั้น 3

SCALE 1:150@A1

REVISION

AS-BUILT DRAWING

AS BUILT DRAWING

สำนักงานสาธารณูปโภค มหาวิทยาลัยบูรพา

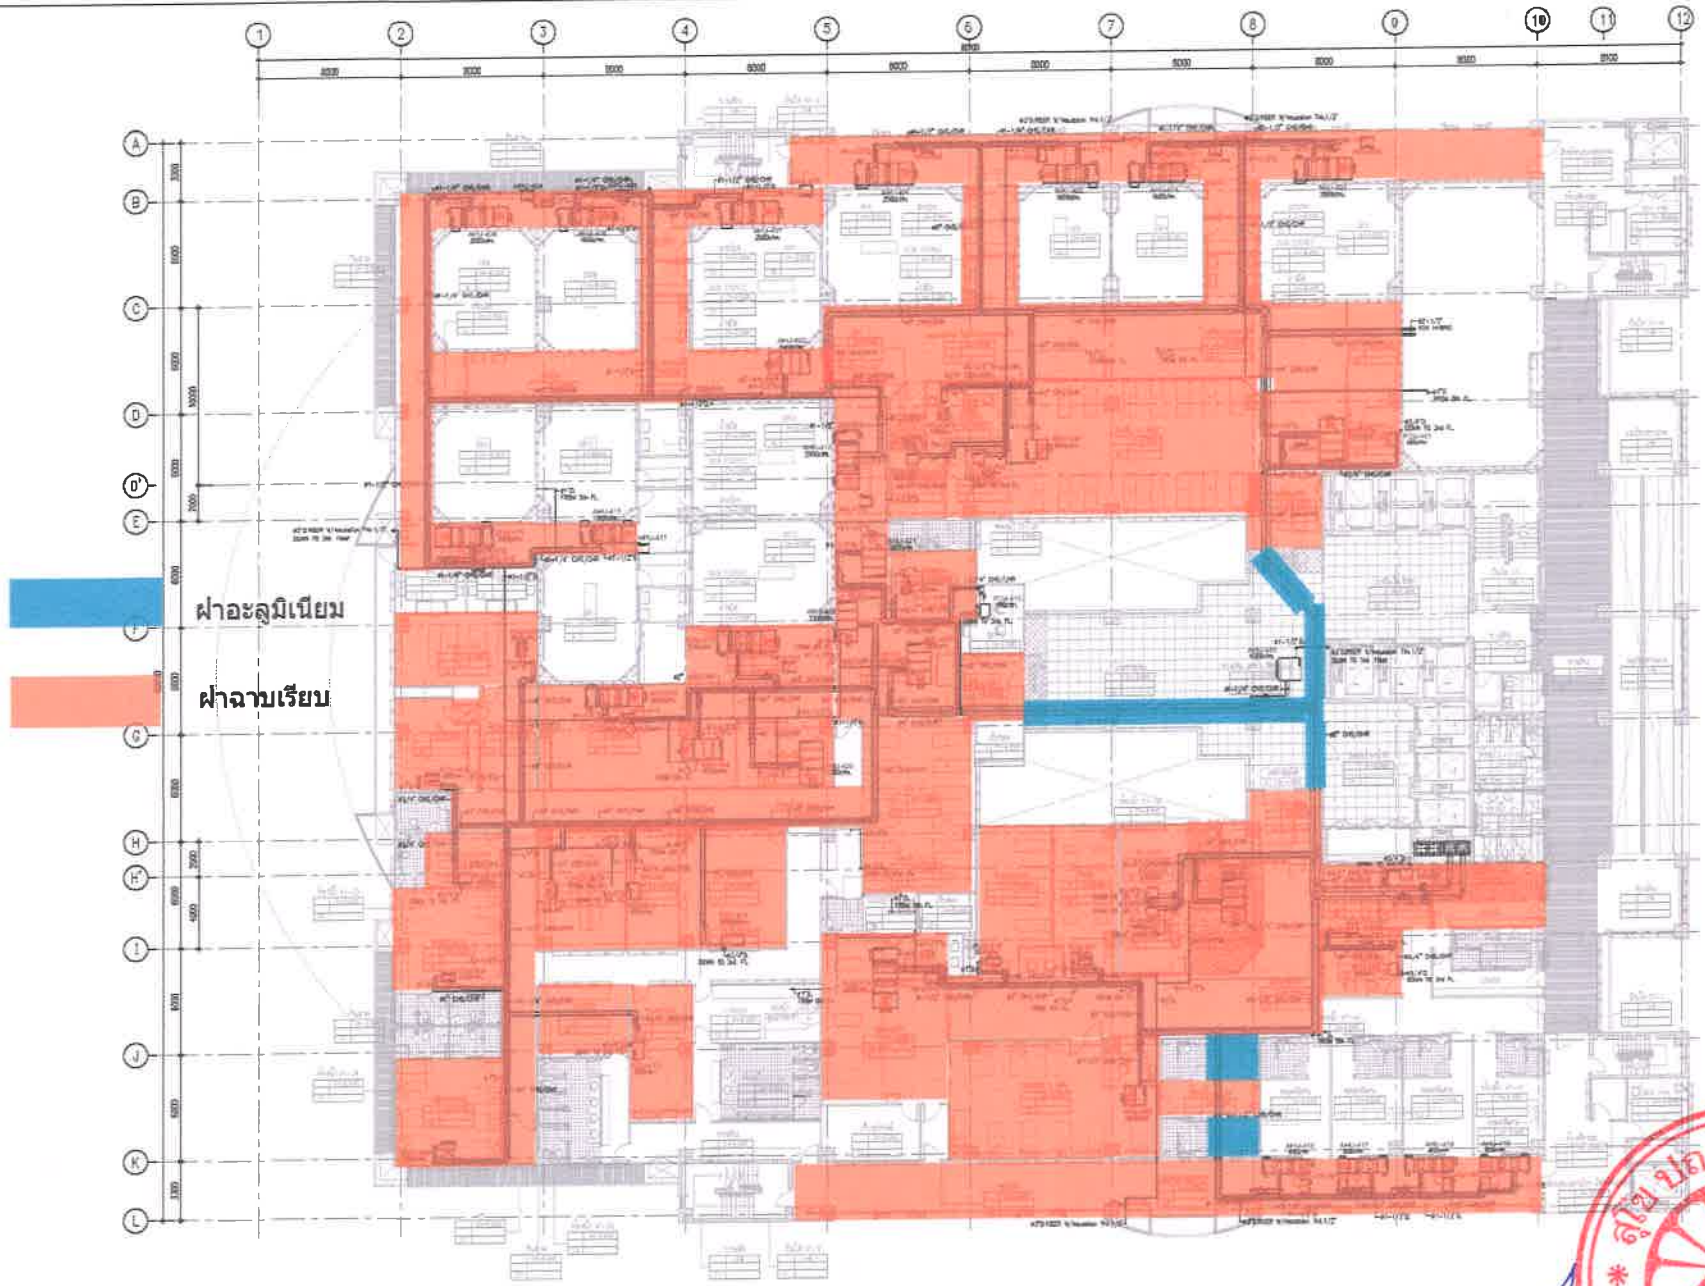

แปลนระบบท่อน้ำ ชั้น 4

SCALE 1:150@A1

AS BUILT DRAWING

AS-BUILT DRAWING :

REVISION :

NO.	DATE	DESCRIPTION
0	16/04/08	FOR APPROVAL

RCC

มหาวิทยาลัยบูรพา

สุขุ บุญบาปปุลิตาโก
มหาวิทยาลัยบูรพา

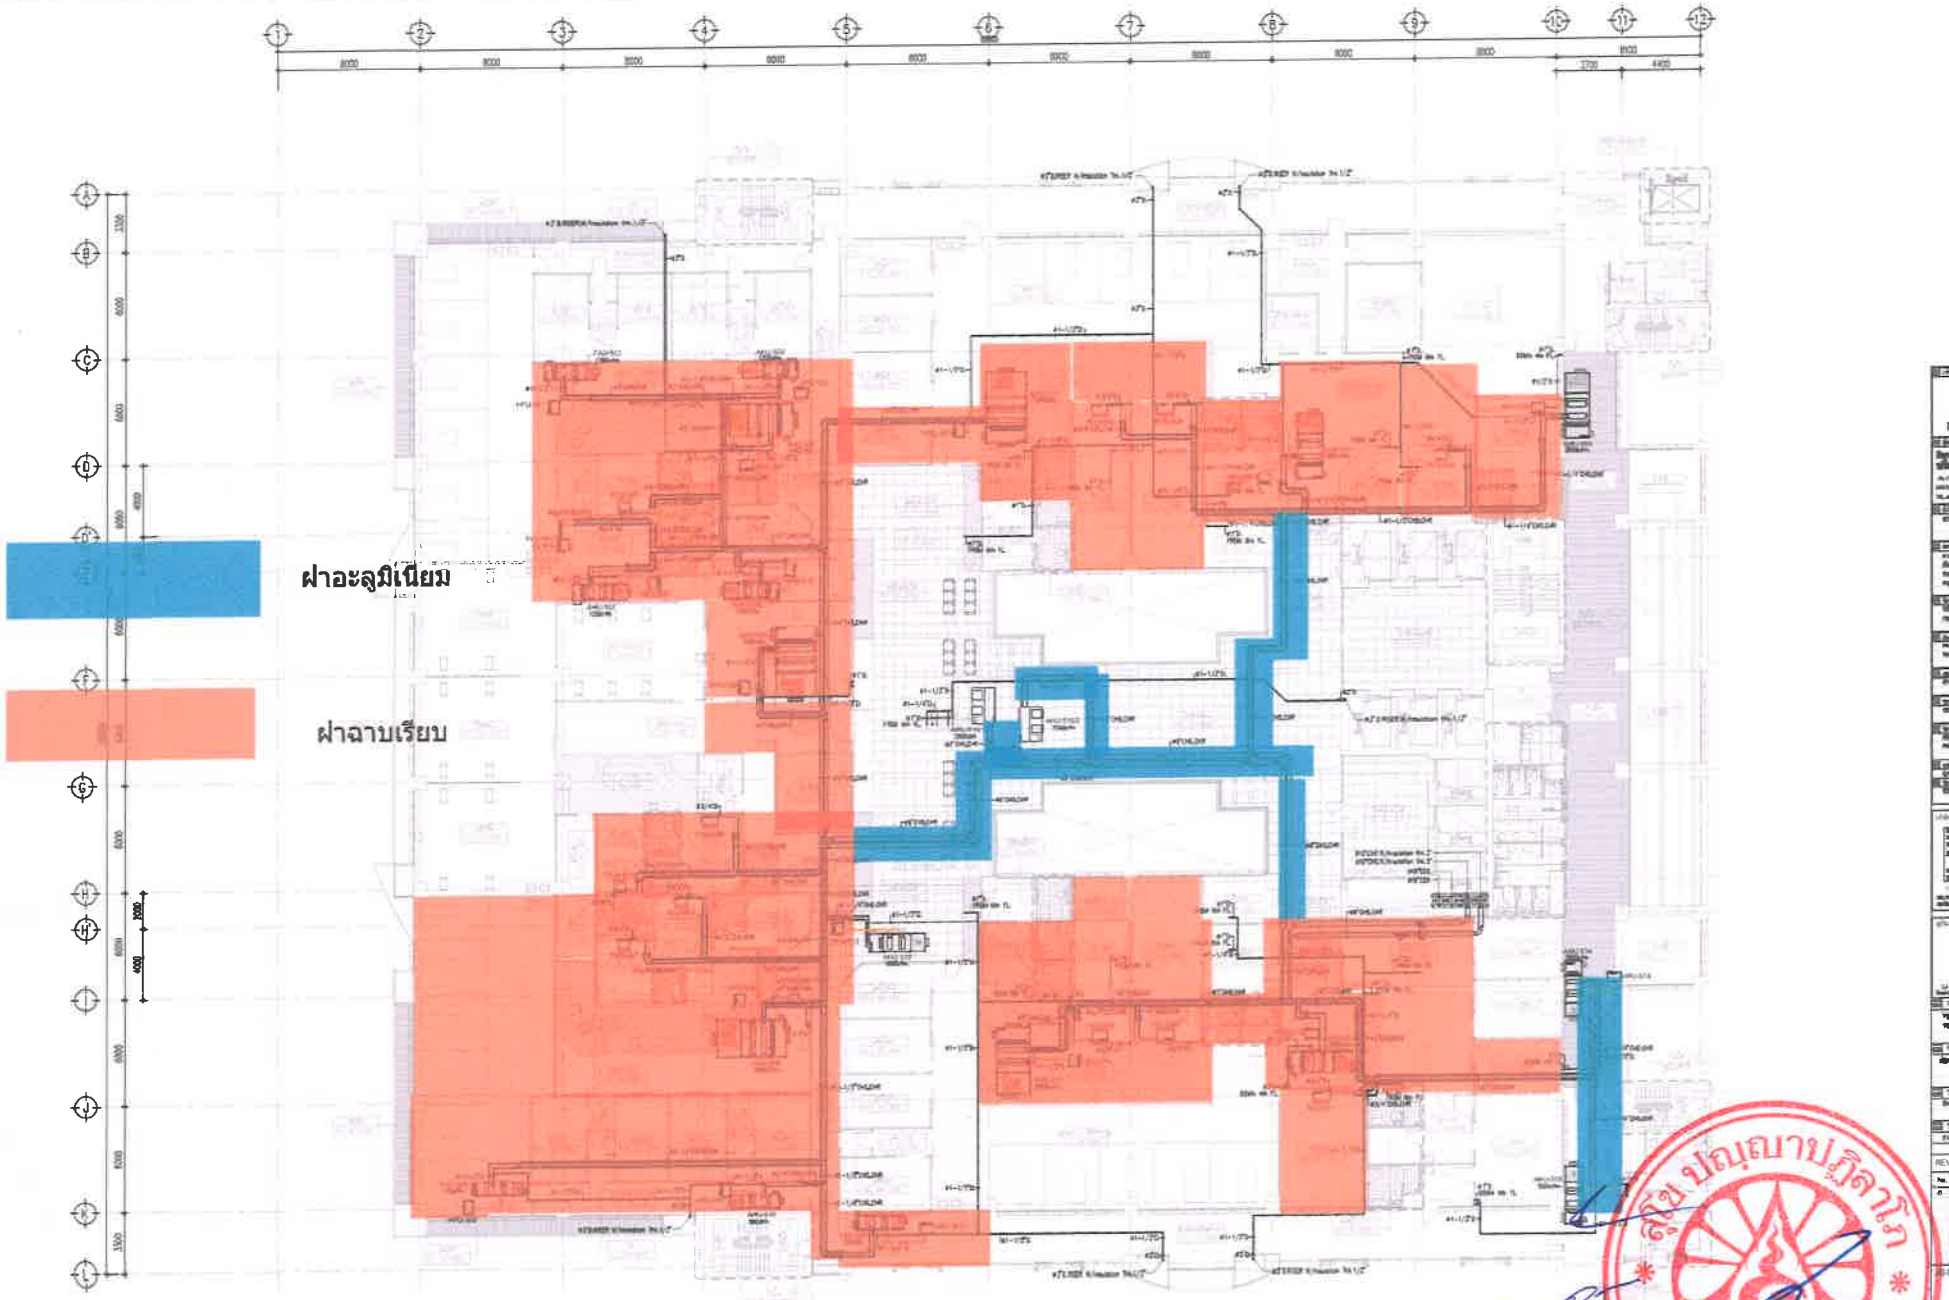

แปลนระบบท่อน้ำ ชั้น 5

SCALE 1:150@A1

RCC

REVISION :

AS BUILT DRAWING

AS BUILT DRAWING

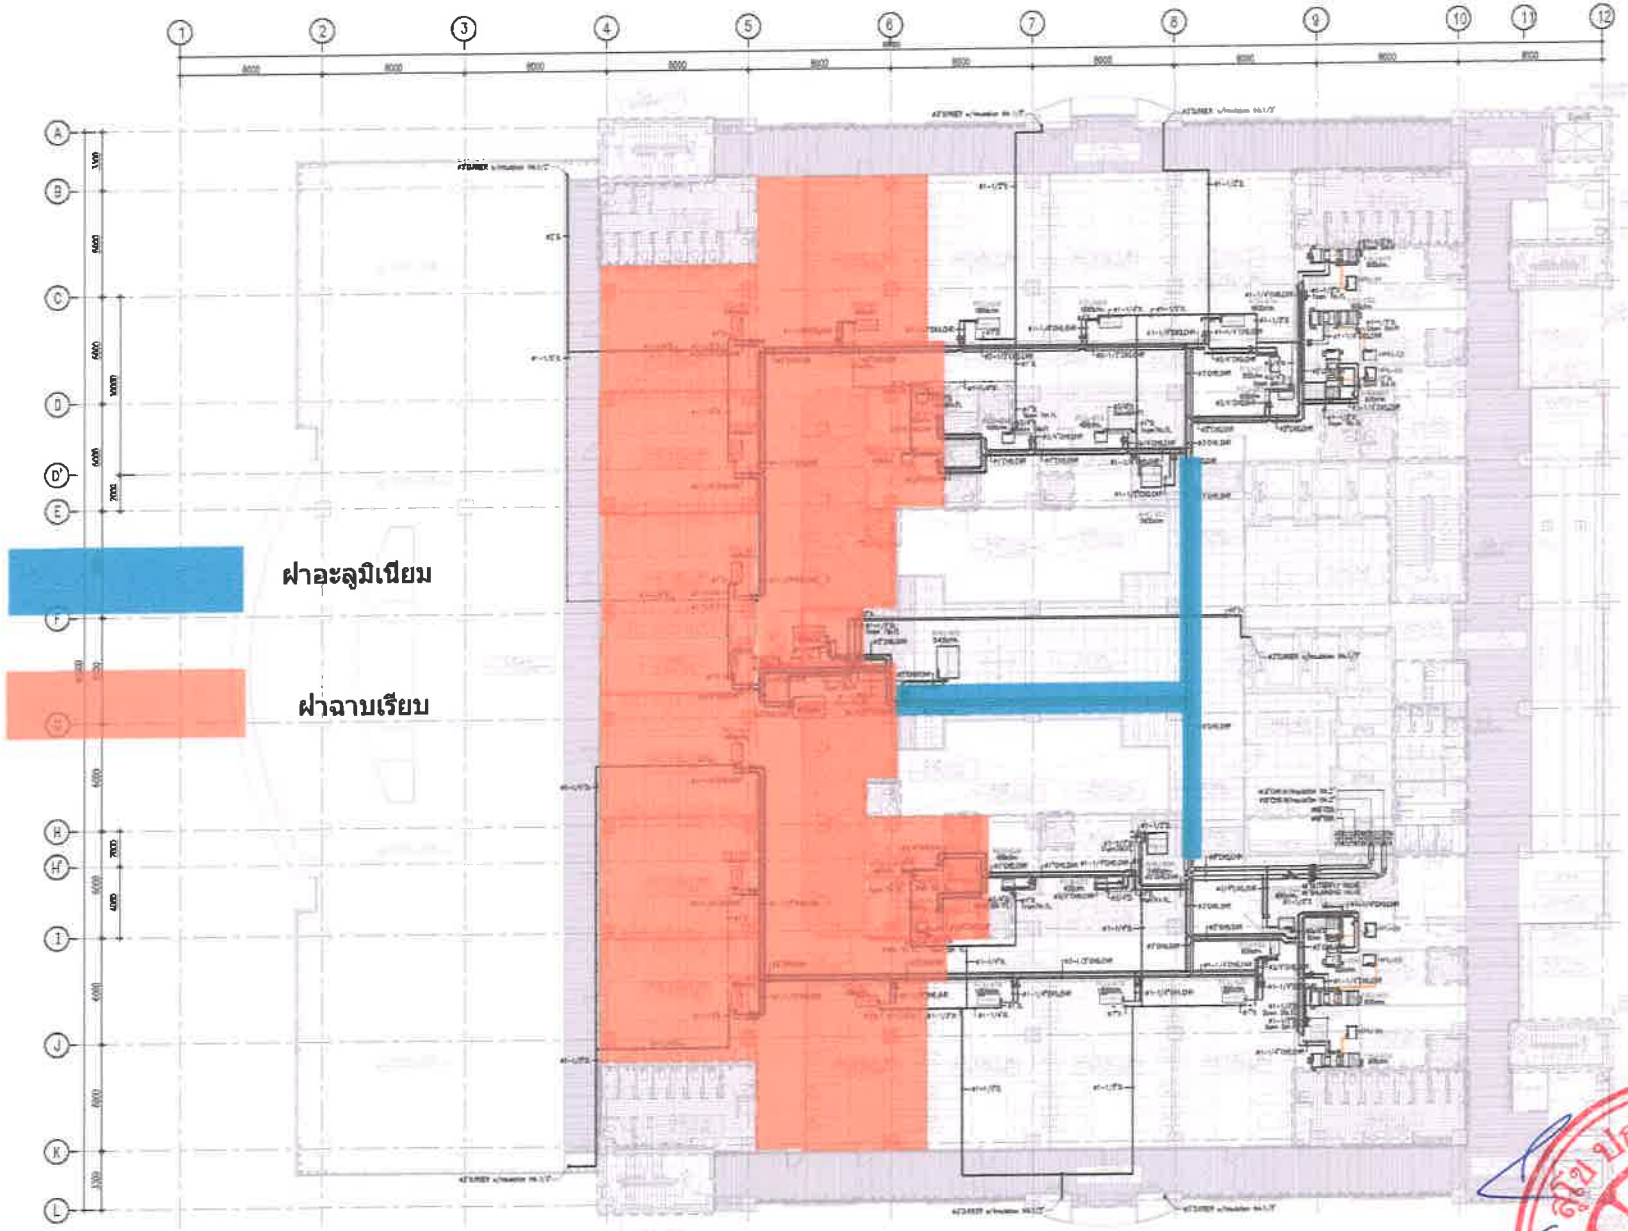

แปลนระบบท่อน้ำ ชั้น 6

SCALE 1:150@A1

AS BUILT DRAWING

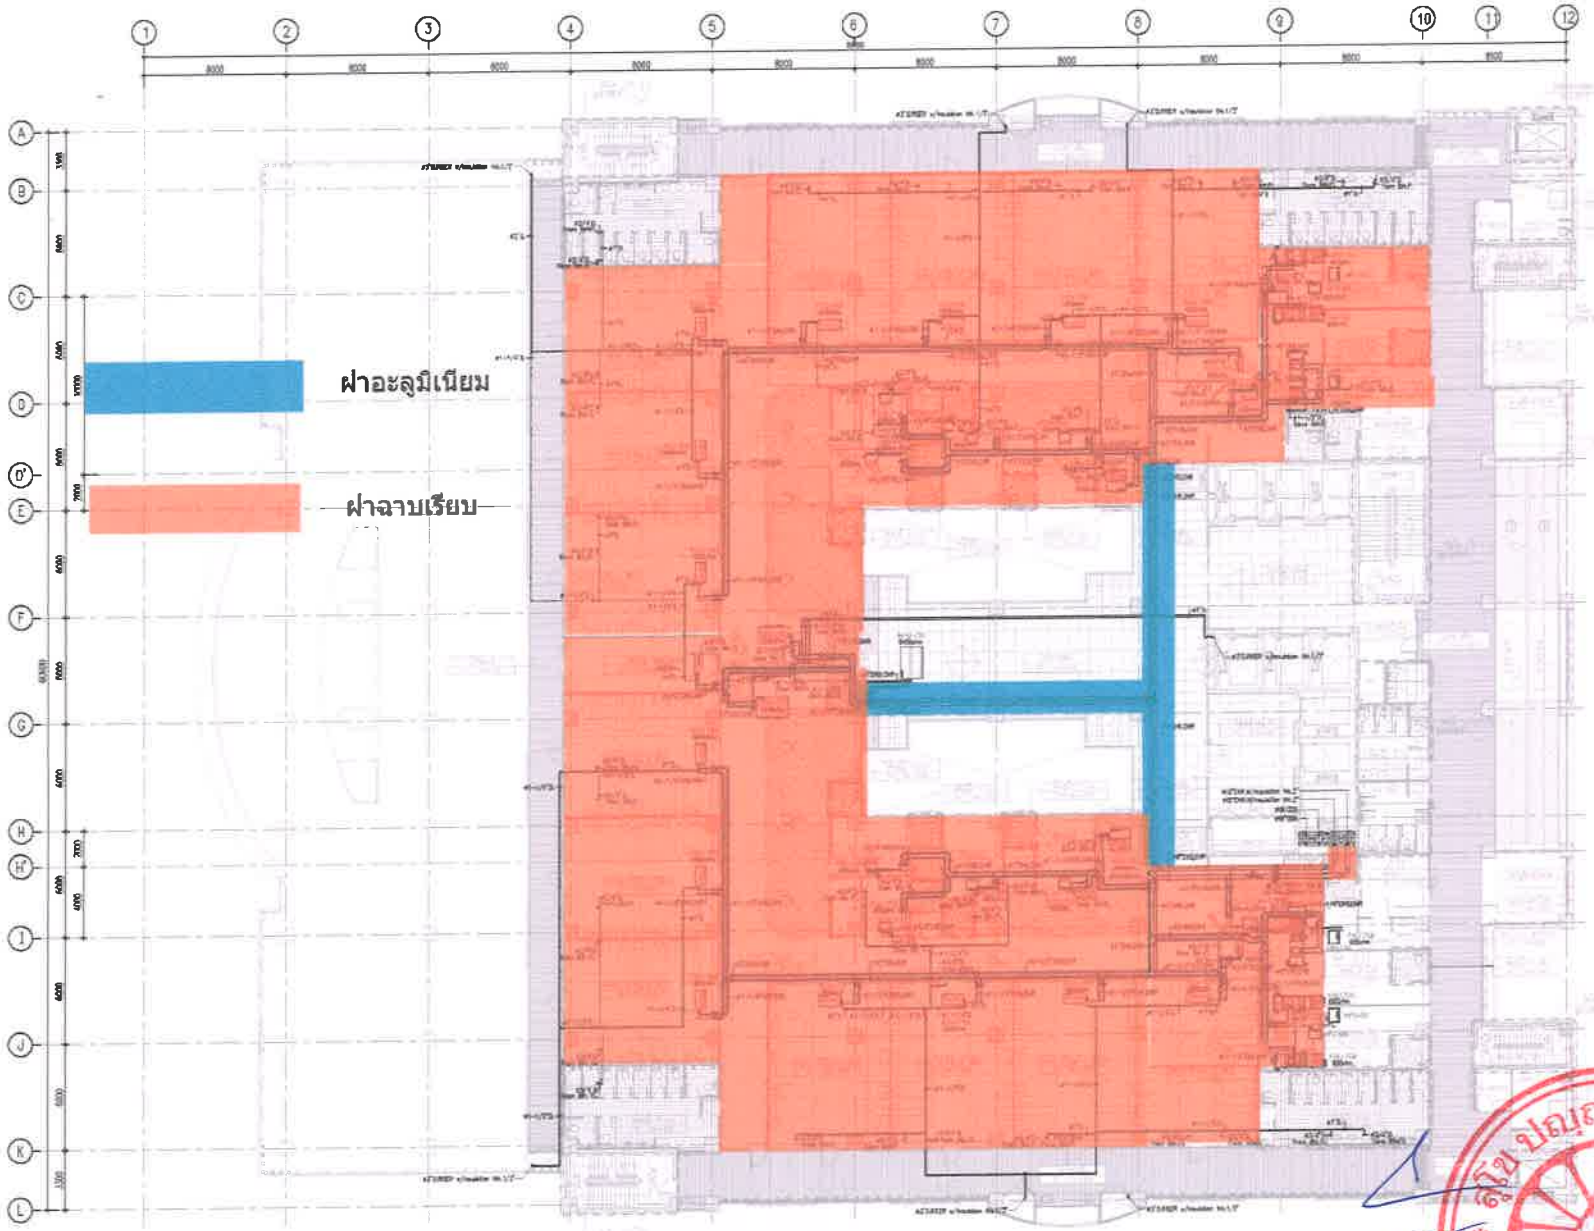

แปลนระบบท่อน้ำ ชั้น 7

SCALE 1:150@A1

REVISION

AS-BUILT DRAWING

AS BUILT DRAWING

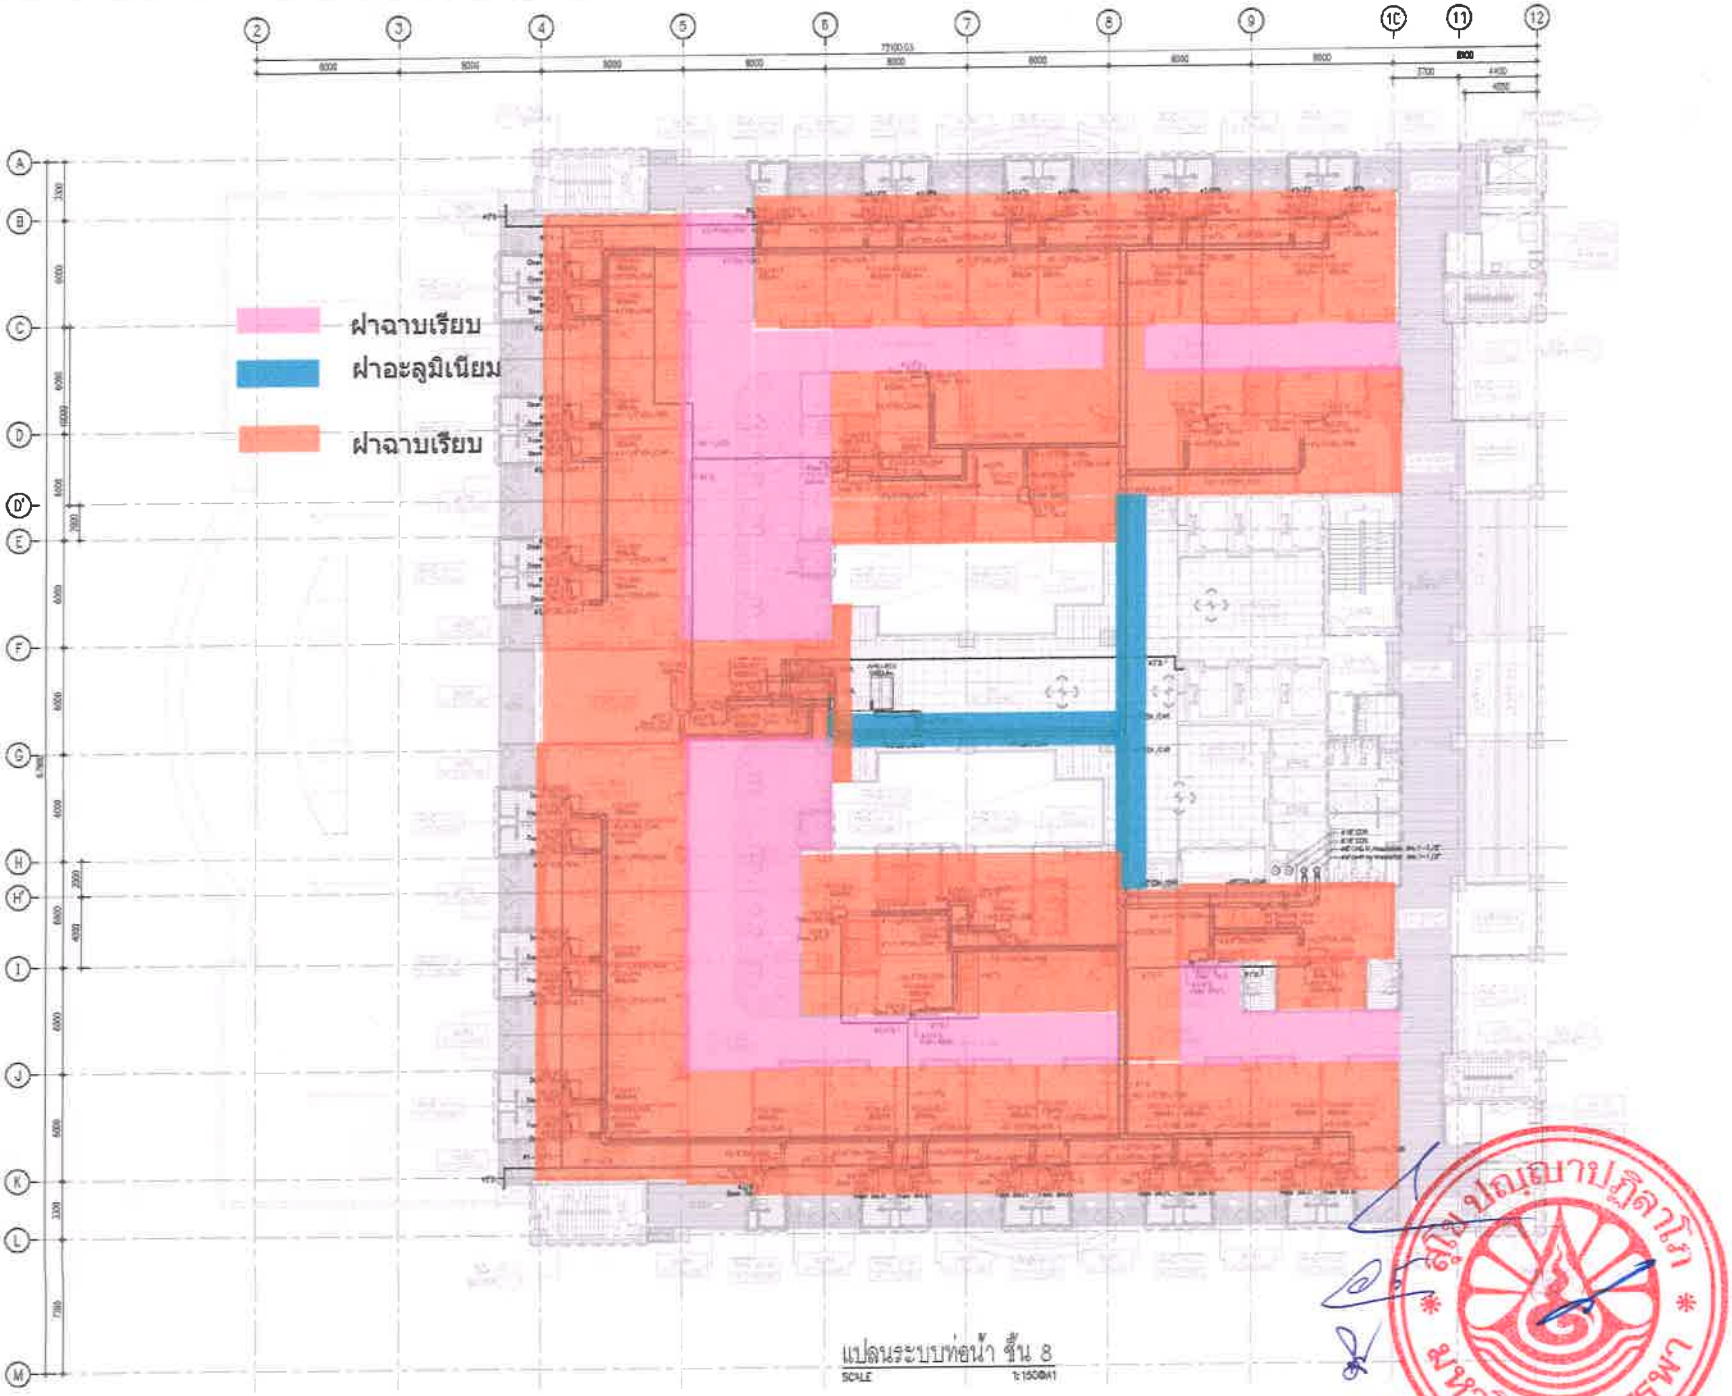

แปลนระบบท่อน้ำ ชั้น 8

SCALE 1:150@A1

AS BUILT DRAWING

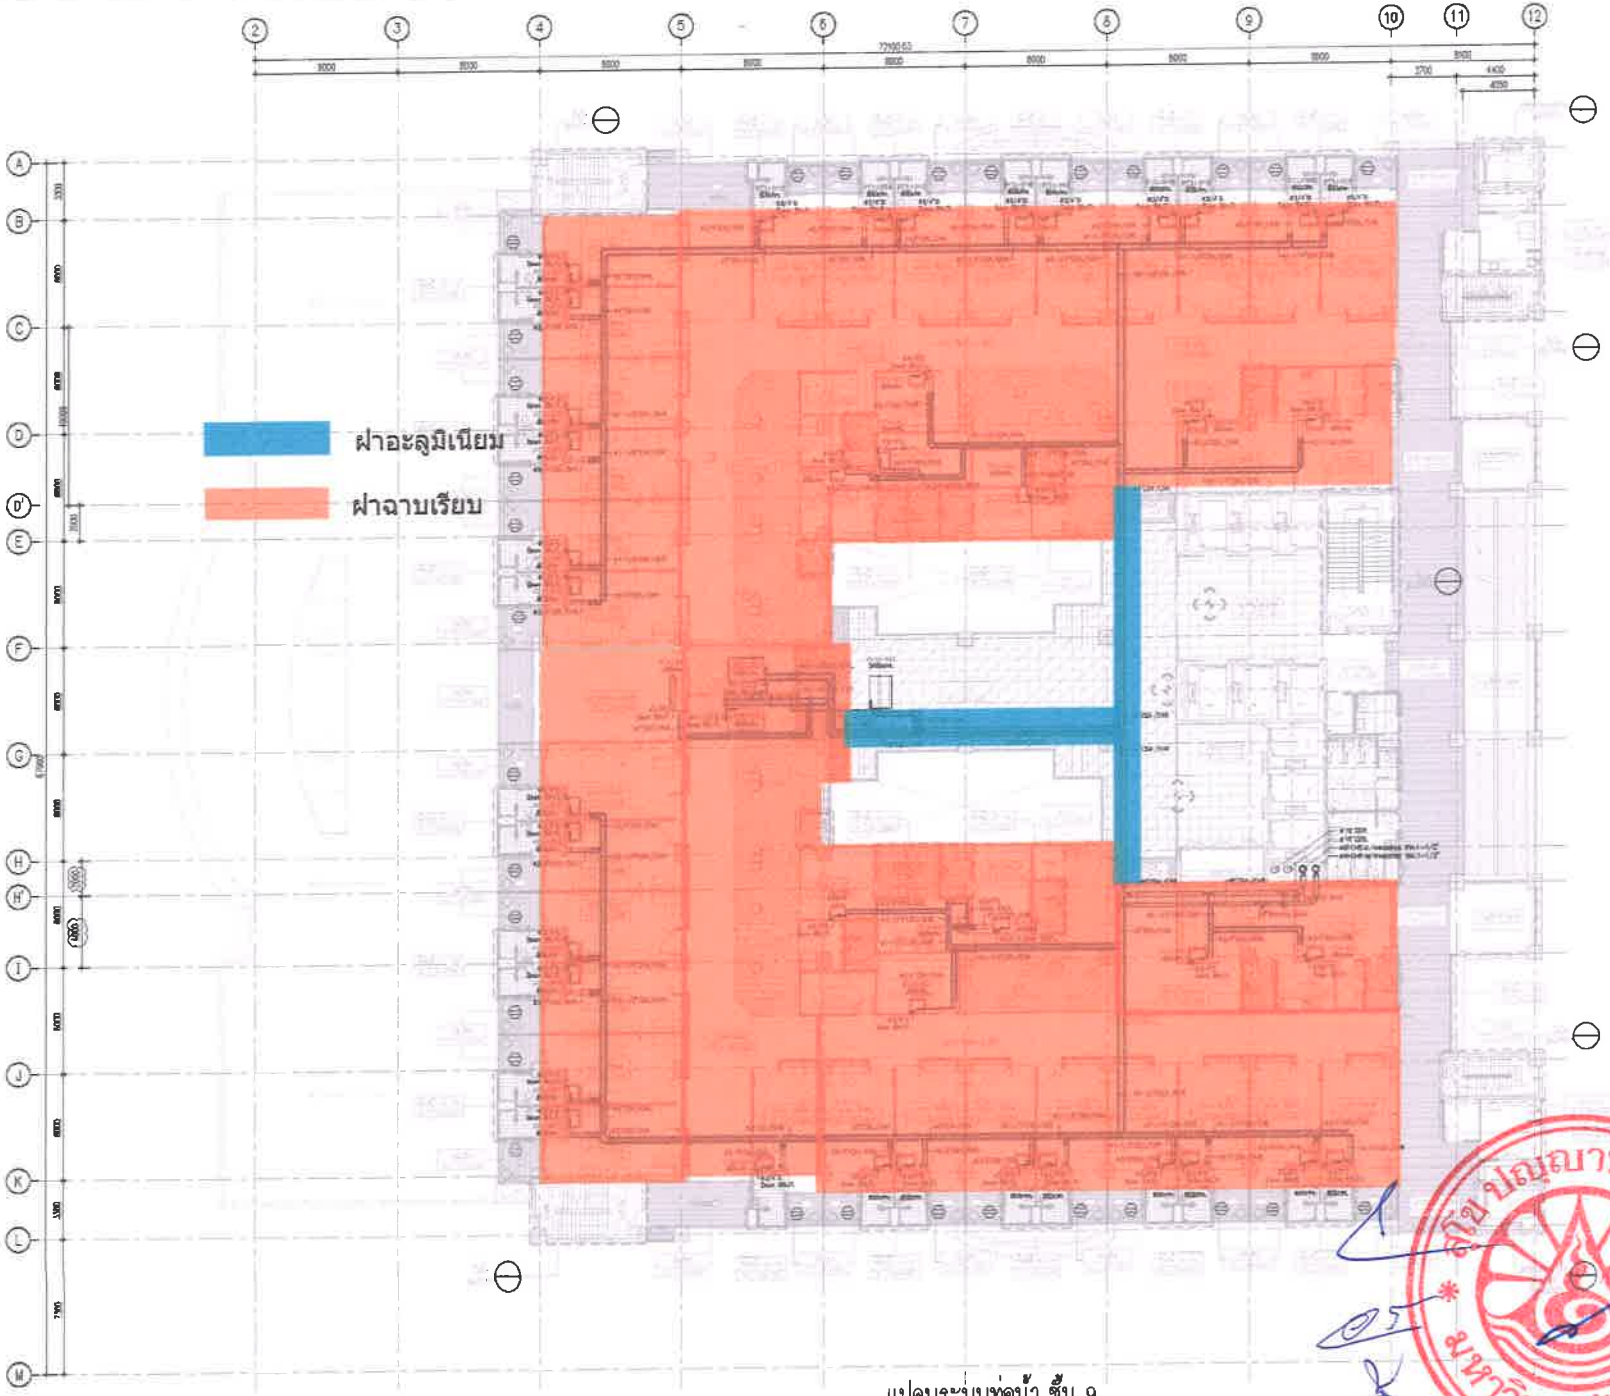

แปลนระบบท่อน้ำ ชั้น 9

SCALE 1:150@A1

RCC

REVISION

AS-BUILT DRAWING

AS BUILT DRAWING

สินปัญญาภิวัฒน์ มหาวิทยาลัยบูรพา